


SEKTION A-A

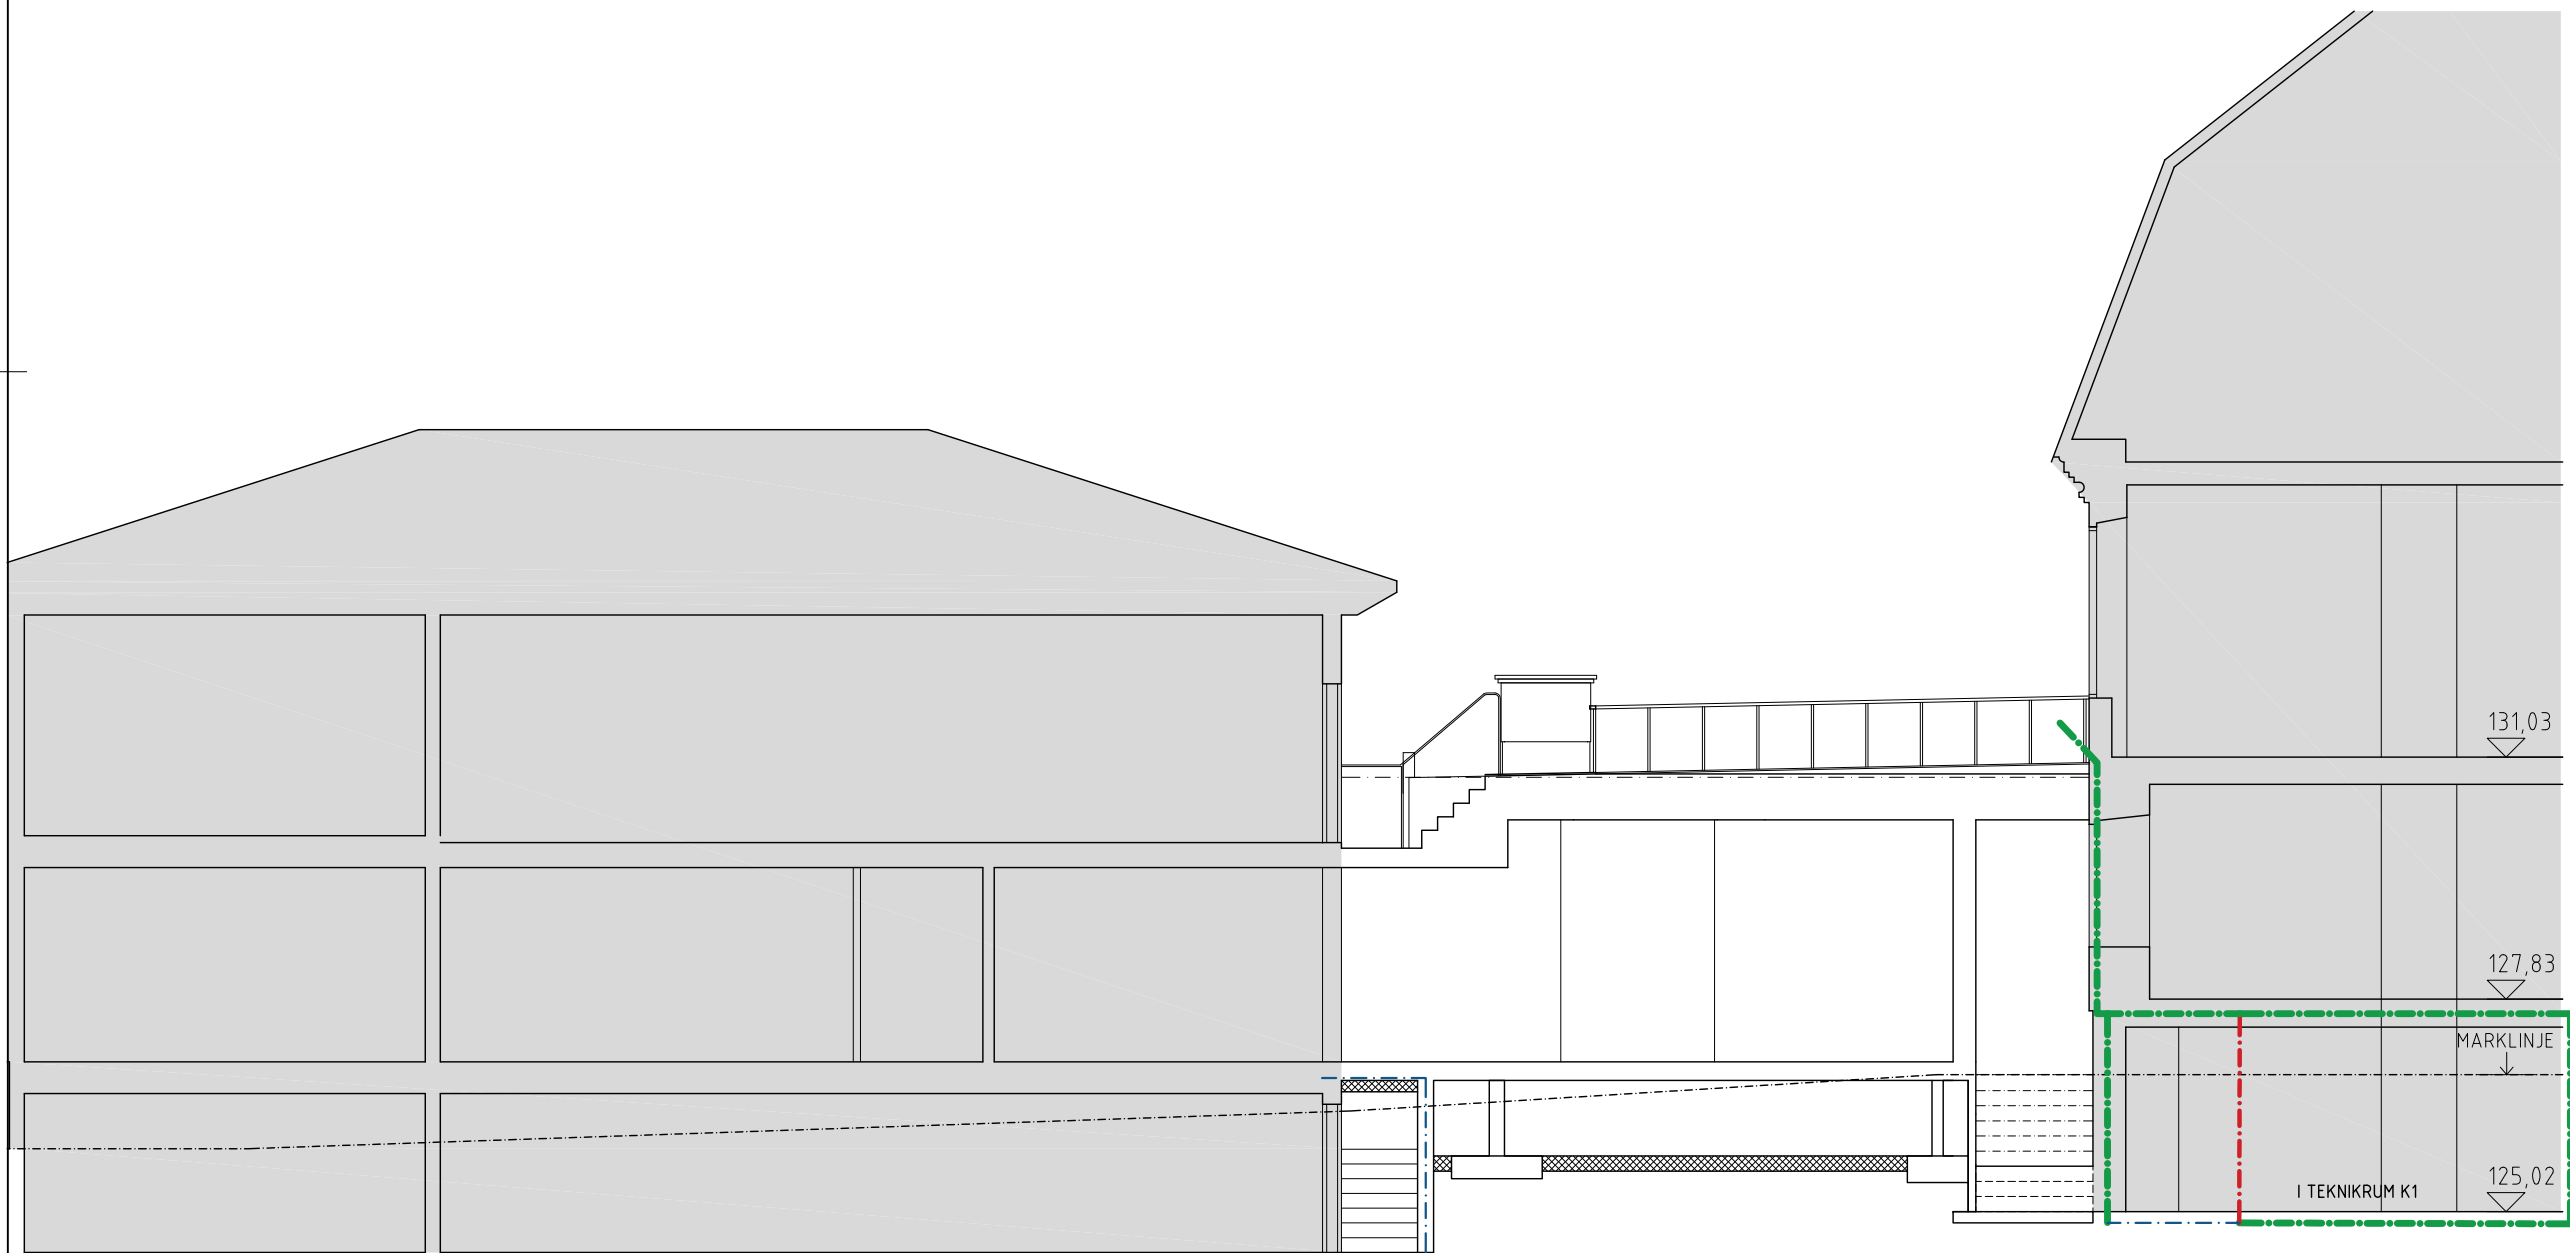

SEKTION B-B

FÖRKLARINGAR

- BEFINTLIG DEL
- EI 30
- REI 60-M
- REI 90-M

FÖRESKRIFTER

X

HÄNVISNINGAR

- PLAN 0, DEL 1, SE RITN. A-40.1-001
- PLAN 0, DEL 2, SE RITN. A-40.1-002
- PLAN 1, DEL 1, SE RITN. A-40.1-003
- PLAN 1, DEL 2, SE RITN. A-40.1-004
- PLAN 2, DEL 1, SE RITN. A-40.1-005
- PLAN 2, DEL 2, SE RITN. A-40.1-006

| BET | ANT | ÄNDRINGEN AVSER | DATUM | SIGN |
|-----|-----|-----------------|-------|------|
| | | | | |

RELATIONSHANDLING
 GESCHWÖRNERGÅRDEN
 FALU GRUVA

MURMAN ARKITEKTER

PETER MYNDES BACKE 12. 118 46 STOCKHOLM
 TEL +46 (0)8 462 14 80. FAX +46 (0)8 462 14 89

| UPPDRAG NR | RITAD/KONSTR AV | HANDLAGGARE |
|------------|-----------------|-------------|
| 2015025 | HM, RE, MHV | HM |
| DATUM | ANSVARIG | |
| 2017-02-14 | HM | |

Sektioner
 A-A, B-B

| SKALA | NUMMER | BET |
|-------------------------|------------|-----|
| 1:50 (A1) 1:100 (A3) | A-40.2-011 | A |

X-REF:

| FILNAMN | DATUM |
|-------------|------------|
| A_A-40-S-01 | 2017-02-14 |
| | |
| | |
