


FASAD MOT NORDOST



FASAD MOT NORDVÄST

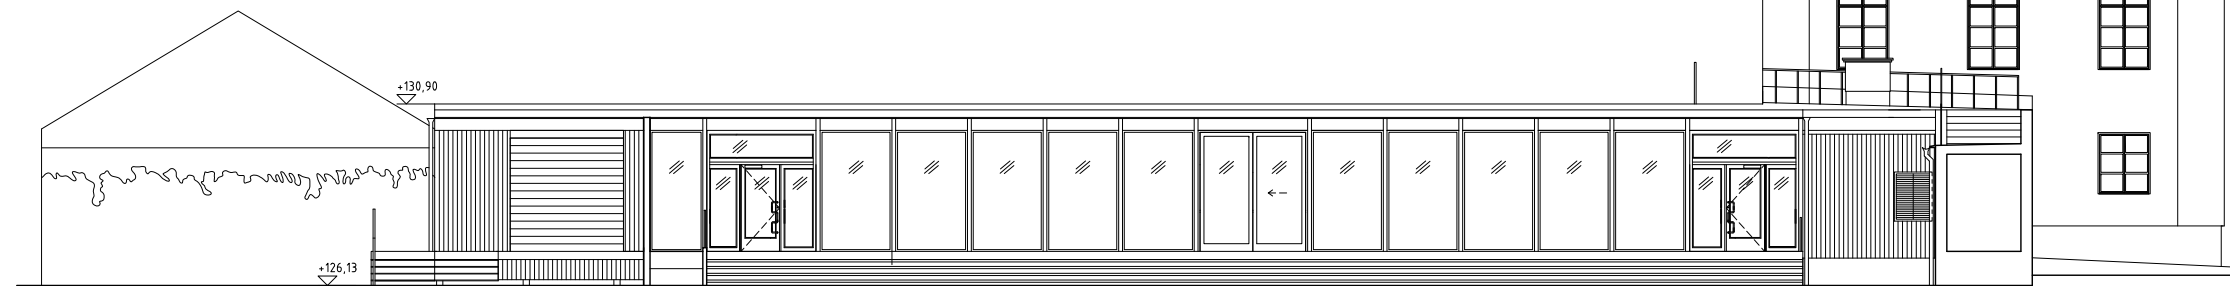

FASAD MOT SYDVÄST

X-REF:	FILNAMN	DATUM
A	A-40-F-01	2017-02-14
B		
C		
D		
E		
F		

FÖRKLARINGAR  
x

FÖRESKRIFTER  
x

HÄNVISNINGAR  
x

BET	ANT	ÄNDRINGEN AVSER	DATUM	SIGN

RELATIONSHANDLING  
GESCHWORNERGÅRDEN  
FALU GRUVA

**MURMAN ARKITEKTER**  
PETER MYNDES BACKE 12. 118 46 STOCKHOLM  
TEL +46 (0)8 462 14 80. FAX +46 (0)8 462 14 89

UPPDRAG NR	RITAD/KONSTR AV	HANDELAGGARE
2015025	HM, RE, MHV, DC	HM
DATUM	ANSVARIG	
2017-02-14	HM	

FASADER MOT NORDOST, NORDVÄST OCH SYDVÄST

SKALA	NUMMER	BET
1:100 (A1) 1:200 (A3)	A-40.3-011	