

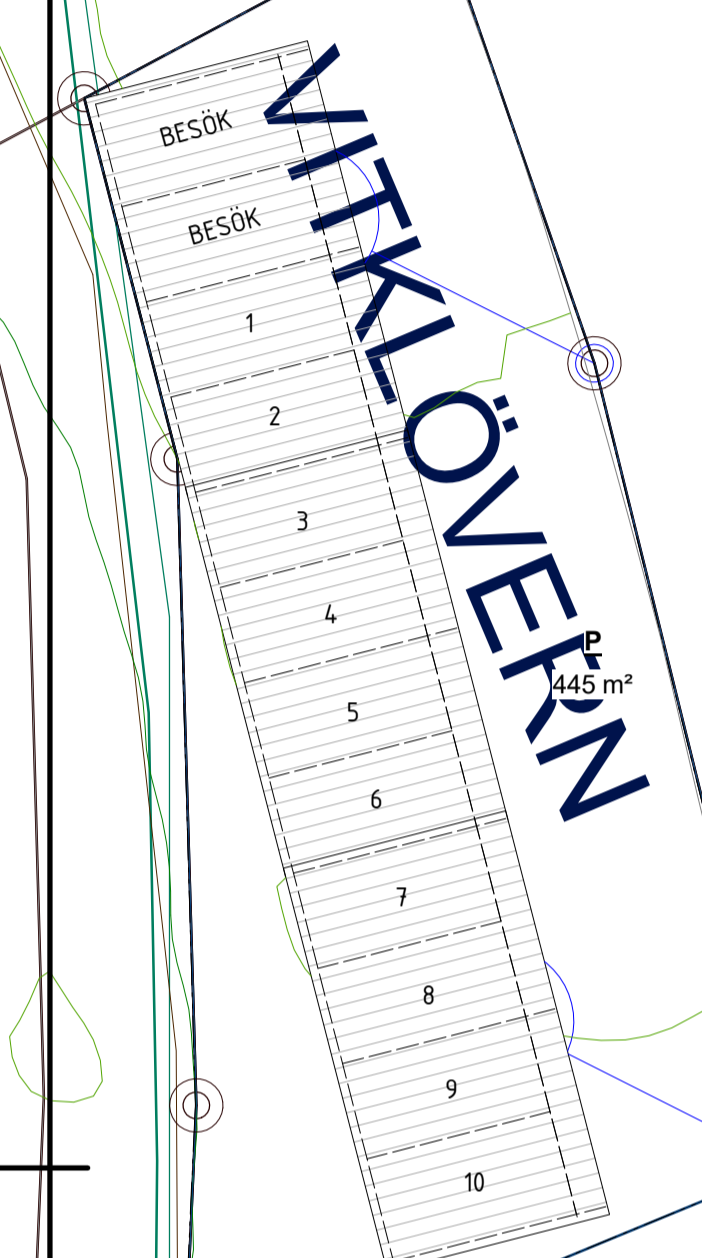
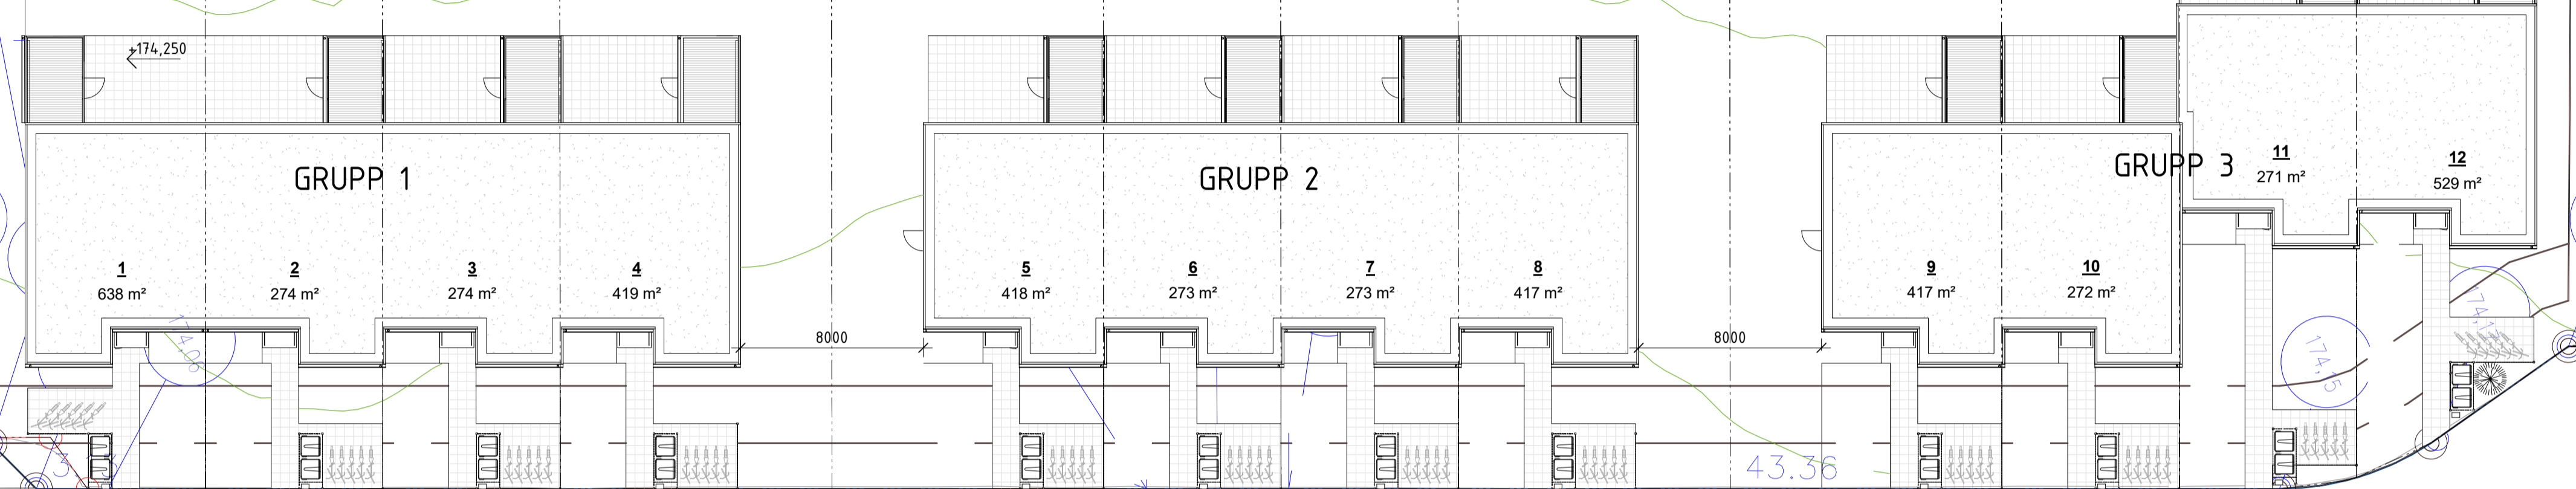


VITKLÖVERN

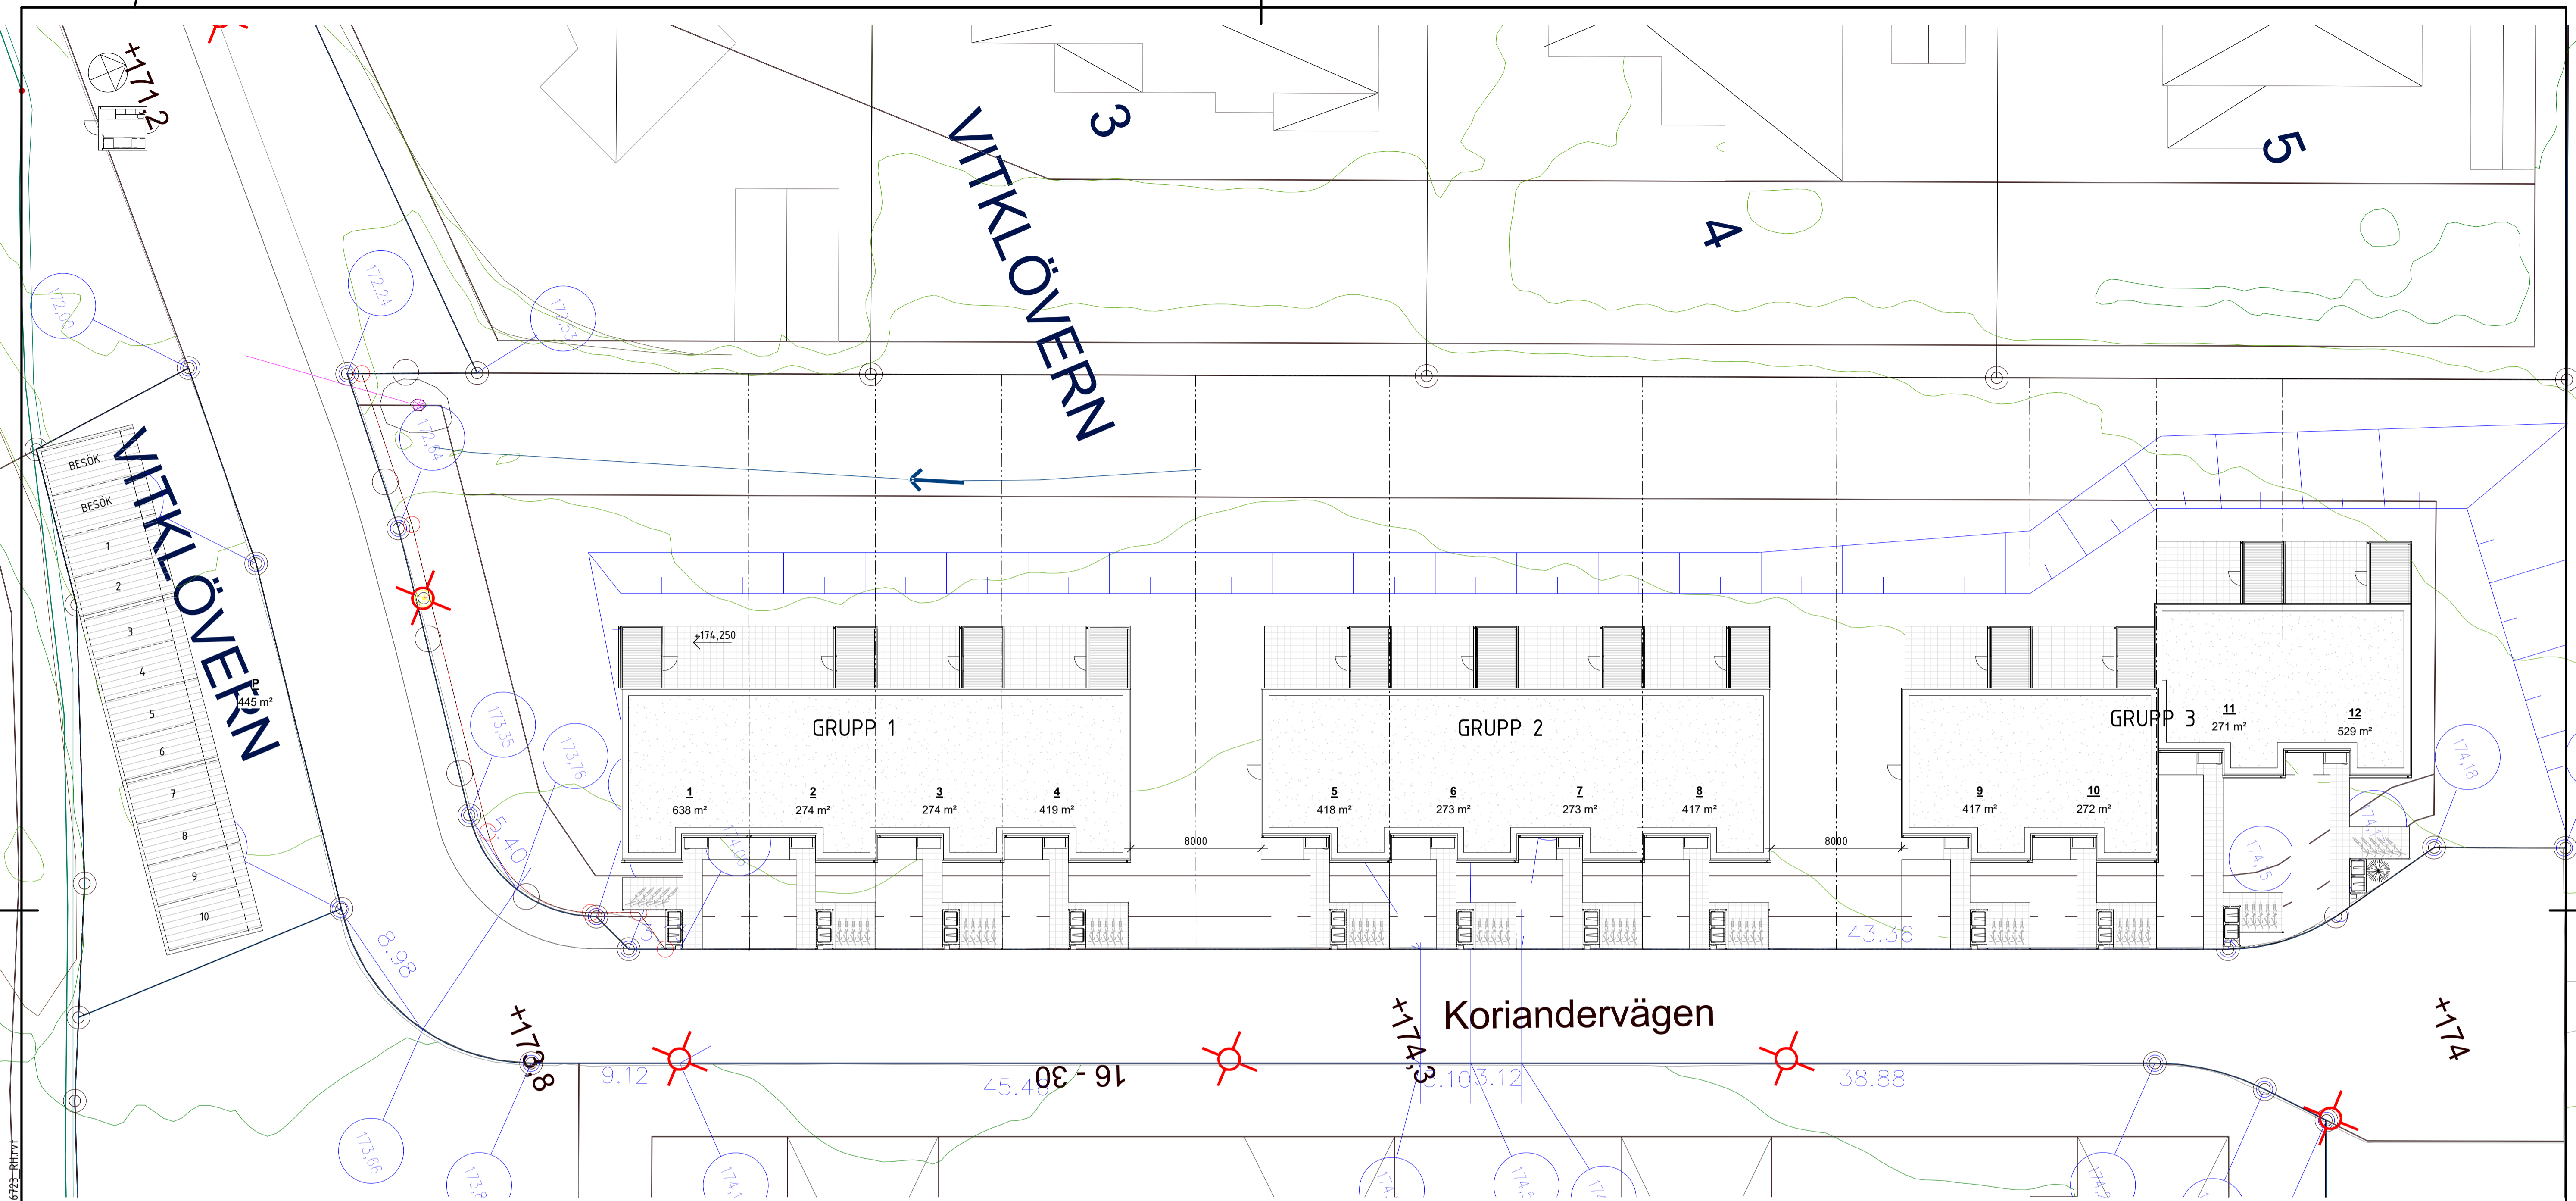

2018-08-27 12:07:56 \\Tengbom\local\var\Jonkopings\JONKOPING\Vitklöverns 6 1026723\01 Modell\Revit\A\_40-M-1026723-RTRV1

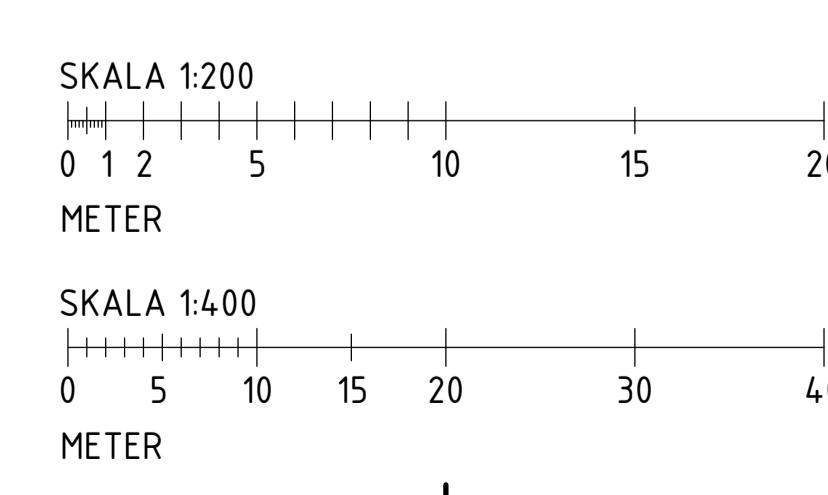

**FÖRKLARINGAR**

HÖJDER ENL RH2000 FRÅN NYBYGGNADSKARTA n16-0448.  
FÖR ÖVRIG HÖJDSÄTTNING SE MARKPLANERINGSRITNING.

**HÄNVISNINGAR**

- PLANER SE: A-01-1-001 (Situationsplan)  
 A-40-1-110 (Grupp 1, Plan 1)  
 A-40-1-120 (Grupp 1, Plan 2)  
 A-40-1-210 (Grupp 2, Plan 1)  
 A-40-1-220 (Grupp 2, Plan 2)  
 A-40-1-310 (Grupp 3, Plan 1)  
 A-40-1-320 (Grupp 3, Plan 2)
- SEKTIONER SE: A-40-2-201 (Grupp 2, Sektioner)
- FASADER SE: A-40-3-101 (Grupp 1, Fasad 1-2)  
 A-40-3-102 (Grupp 1, Fasad 3-4)  
 A-40-3-201 (Grupp 2, Fasad 5-6)  
 A-40-3-202 (Grupp 2, Fasad 7-8)  
 A-40-3-301 (Grupp 3, Fasad 9-10)  
 A-40-3-302 (Grupp 3, Fasad 11-12)

BET	ÄNDRINGEN AVISER	DATUM	SIGN
<b>RELATIONSHANDLING</b>			
BESTÄLLARE			
<b>BYGGKOMPANIET</b> ENTREPRENAD · SERVICE			
<b>TENGBOM</b>			
<b>VITKLÖVERN 6</b>			
-			
☒ A	TENGBOMGRUPPEN AB	tel. 036-17 32 30	
K	TYRÉNS AB	tel. 010-452 20 00	
E	SANDSTEDT EL AB	tel. 036-30 30 60	
V	ASSEMBLIN VS AB	tel. 010-475 19 20	
M	STRAND I JÖNKÖPING AB	tel. 036-18 45 80	
UPPRAG NR	RITADKONSTR. AV	HÄNSVARIG	
1026723	JOFR	HÅAL	
DATUM	ANSVARIG		
2018-08-28	H. Albeman		
NYBYGGNAD RADHUS			
SITUATIONSPLAN, MARK			
SKALA	NUMMER	BET	
AS 1:200	A-01-1-001		
AS 1:400			