

FÖRESKRIFTER

VÄGGTYPER

Alla mått kontrolleras på plats.
Väggmått anger vägg exkl. ytskikt.
Gipsväggar ska förstärkas där infästningar i vägg ska ske för tex skåp, hyllor, installationer samt övrig vägghängd utrustning.
Där infällda installationer tex eldosor etc punkterar ev brand-, ljud- eller funktionsklass skall väggen/dosan kompletteras så att grundkravet säkerställs.

LITTERERING VÄGGTYPER

Vid tillagt
-p vägg kompletteras med en inre träfiberskiva på våtrumssidan
-pp vägg kompletteras med en inre träfiberskiva på vardera sida mot våtrum

YV01

22 PANEL
28 BÄRLÅKT
9 GU
145 REGELSTOMME ENL. K. ISOLERING
45 INSTALLATIONSSKIKT M. ISOLERING
13 GIPS

YV02

22 PANEL
28 BÄRLÅKT
9 GU
145 REGELSTOMME ENL. K.

IV01

13 GIPS
120 REGEL ENL. K
13 GIPS

IV02

13 GIPS
11 TRÄFIBERSKIVA
95 REGEL ENL. K
11 TRÄFIBERSKIVA
13 GIPS

IV03

13 GIPS
70 REGEL ENL. K
13 GIPS

IV04

13 GIPS
13 GIPS
95 REGEL ENL. K

FÖRKLARINGAR

PLUSHÖJDER AVSER OCH FÄRDIGT GOLV.
HÖJDER ENL. RH2000

--- BRANDCELLSGRÄNS EI30

--- BRANDCELLSGRÄNS EI60

G = GARDEROB
ST = STÅD
L = LINNESKÅP
K = KYL
F = FRYS
U = UGN/MIKRO
H = HÖGSKÅP
DM = DISKMASKIN
TM = TVÄTTMASKIN
TT = TÖRRTUMLARE
VP = VÄRMEPUMP


EX. DÖRR- OCH FÖNSTERLITTRERING
D9x21bH = Innerdörr, 9M, typ b, högerhängd
F11x24f = Fönster 11x24M, fast
F10x16a = Fönster 10x16M, öppningsbart
FD10x24H = Fönsterdörr 10x24M, högerhängd
SL5x22f = Sidoljus 5x22M, fast

HÄNVISNINGAR


PLANER SE: A-01-1-001 (Situationsplan)
A-40-1-110 (Grupp 1, Plan 1)
A-40-1-120 (Grupp 1, Plan 2)
A-40-1-210 (Grupp 2, Plan 1)
A-40-1-220 (Grupp 2, Plan 2)
A-40-1-310 (Grupp 3, Plan 1)
A-40-1-320 (Grupp 3, Plan 2)

SEKTIONER SE: A-40-2-201 (Grupp 2, Sektioner)

FASADER SE: A-40-3-101 (Grupp 1, Fasad 1-2)
A-40-3-102 (Grupp 1, Fasad 3-4)
A-40-3-201 (Grupp 2, Fasad 5-6)
A-40-3-202 (Grupp 2, Fasad 7-8)
A-40-3-301 (Grupp 3, Fasad 9-10)
A-40-3-302 (Grupp 3, Fasad 11-12)

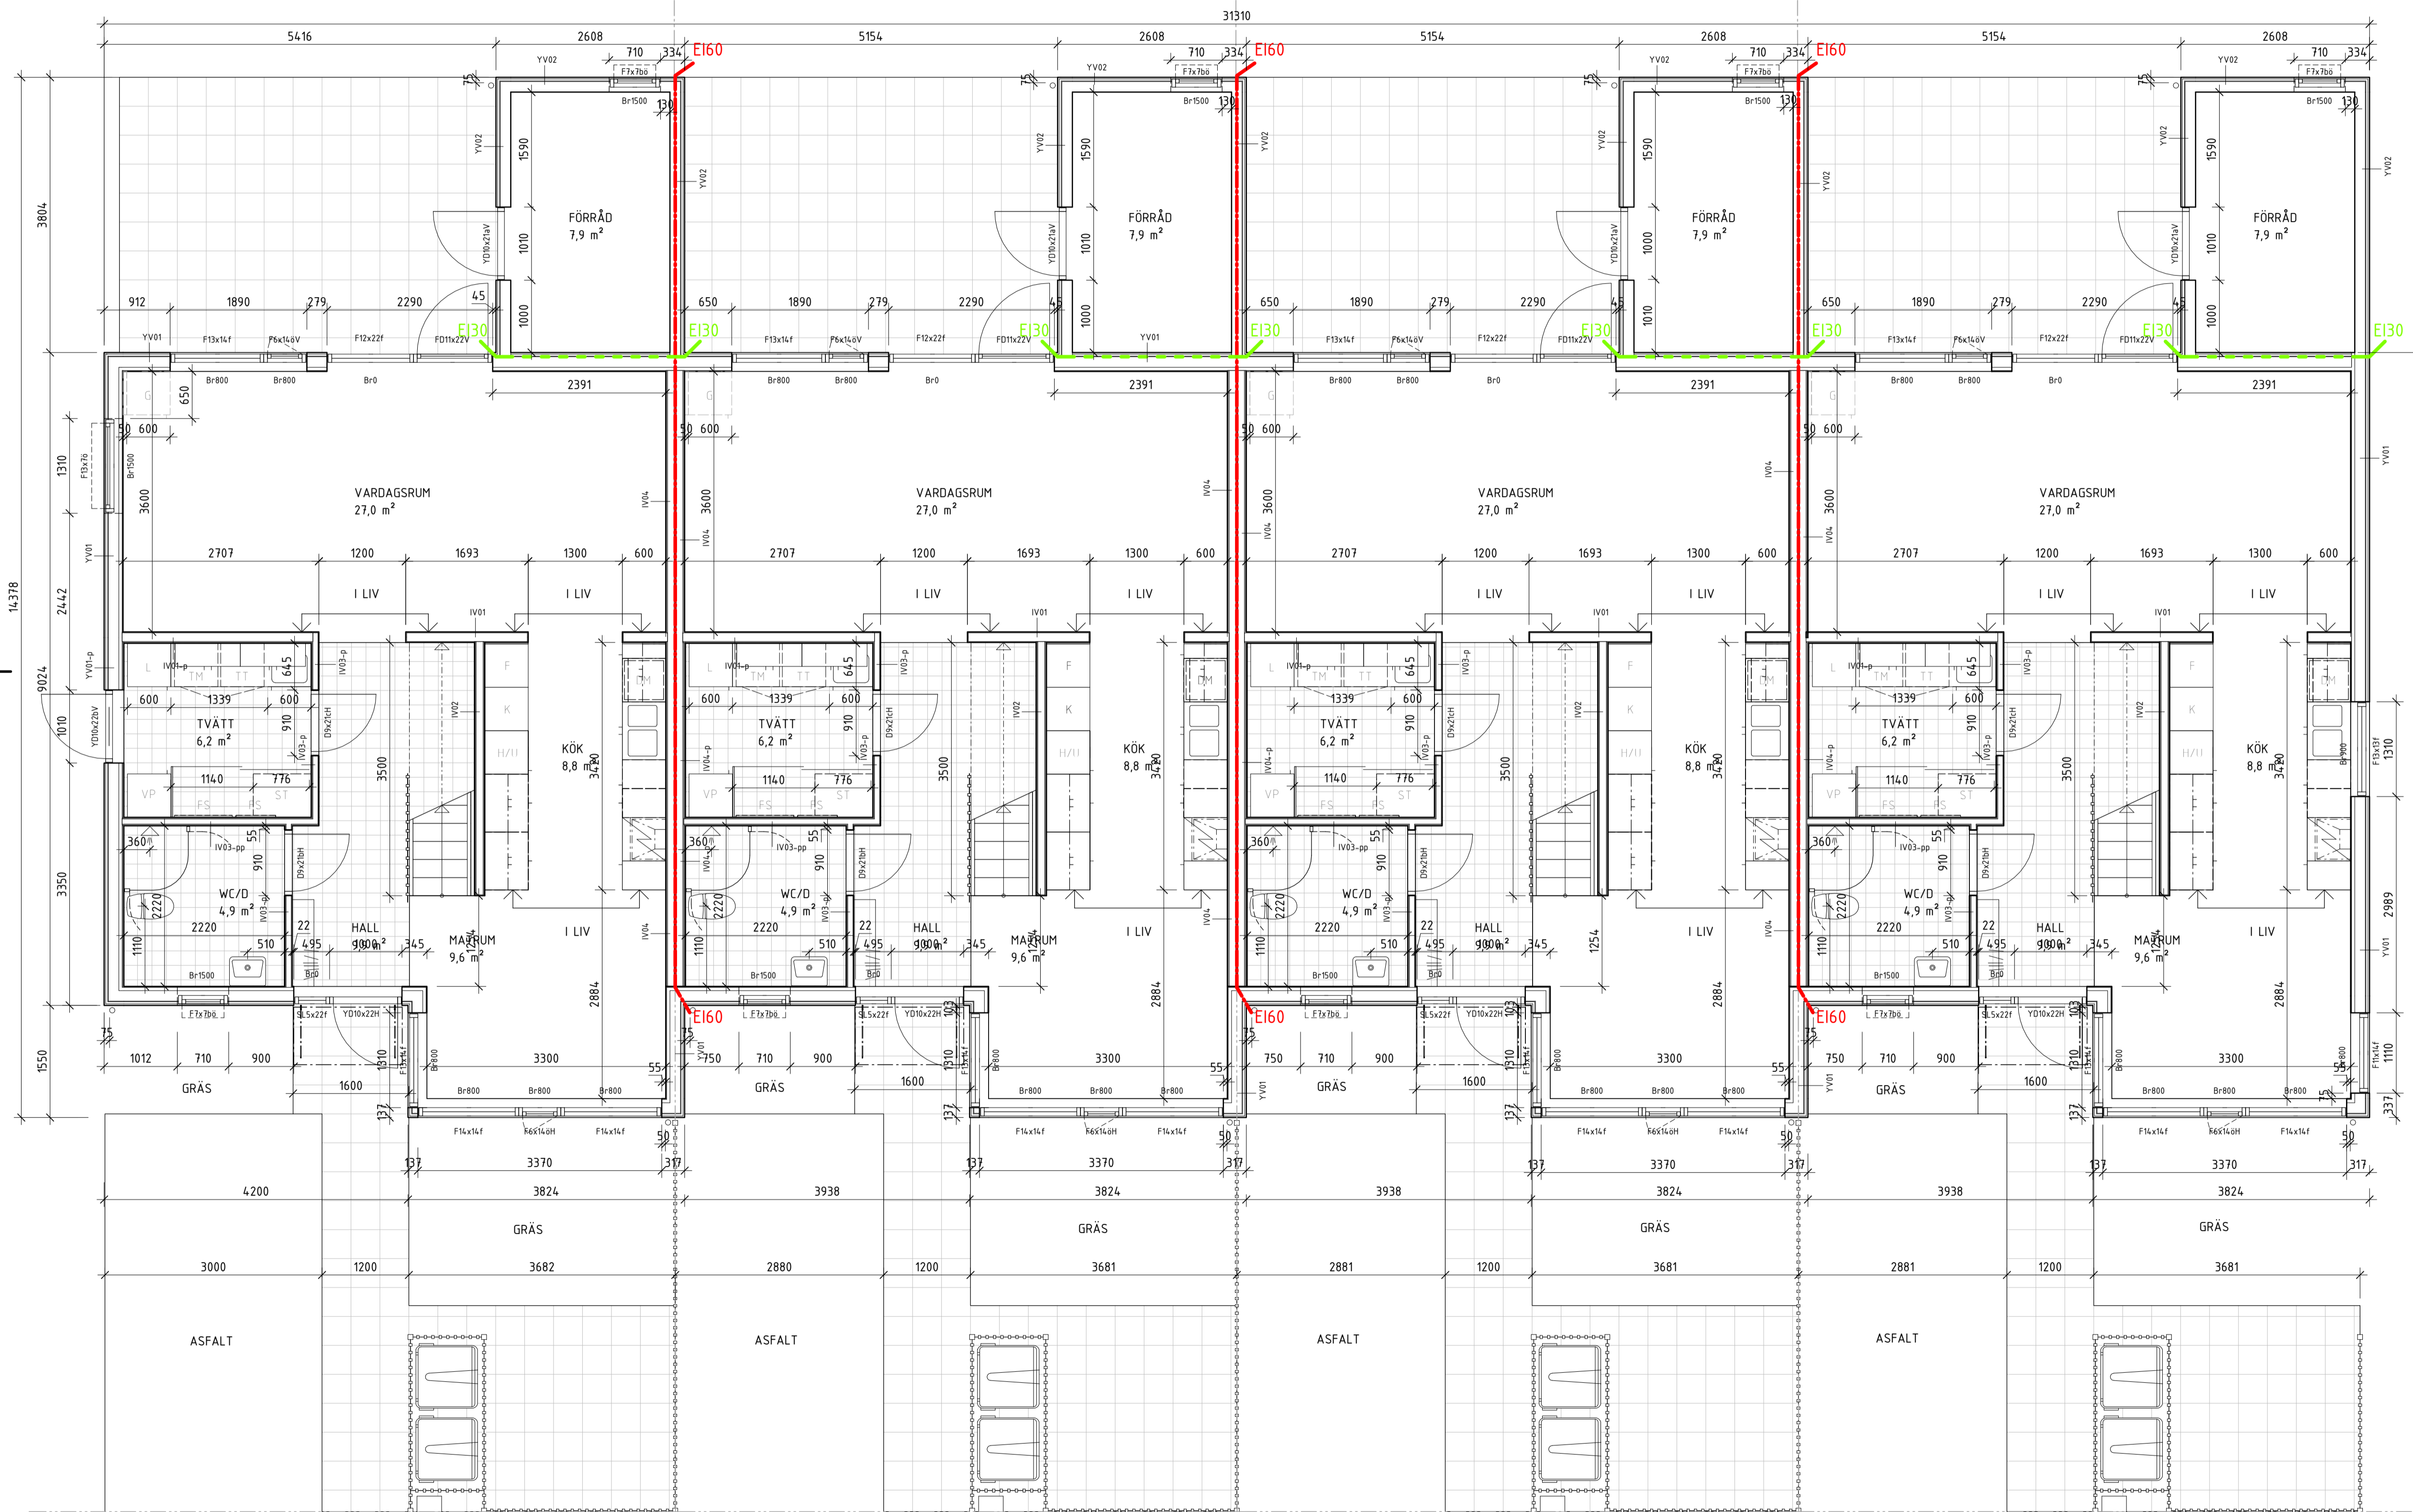

RELATIONSHANDLING

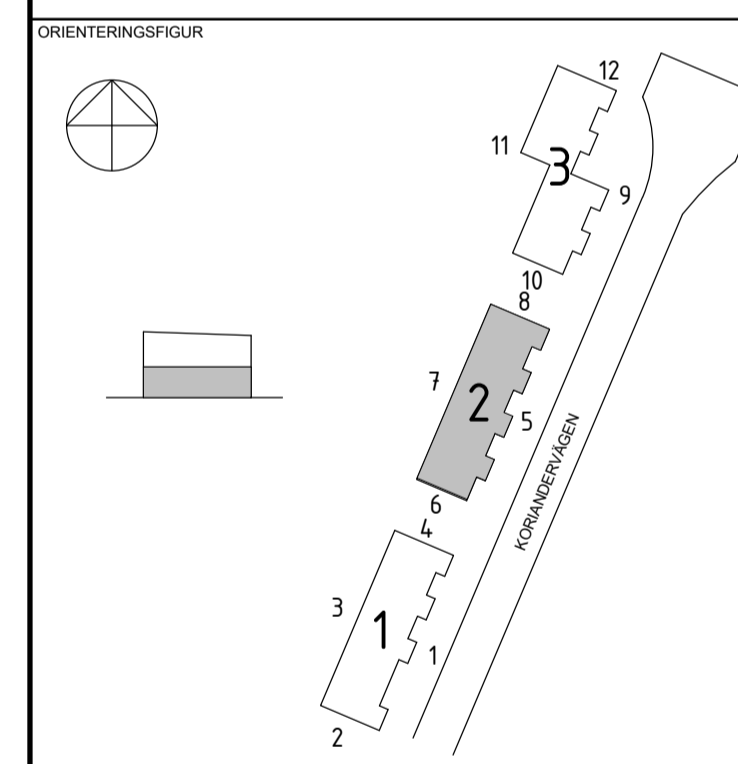

BESTÄLLARE
BYGGKOMPANIET
ENTREPRENAD · SERVICE

TENGBOM

VITKLÖVERN 6

A	TENGBOMGRUPPEN AB	tel. 036-17 32 30
K	TYRÉNS AB	tel. 010-452 20 00
E	SANDSTEDT EL AB	tel. 036-30 30 60
V	ASSEMBLIN VS AB	tel. 010-475 19 20
M	STRAND I JÖNKÖPING AB	tel. 036-18 45 80

UPPRAG NR: 1026723
DATUM: 2018-08-28
RITAD KONSTR. AV: JOFR
ANSVARIG: H. Albeman

NYBYGGNAD RADHUS

PLANRITNING
GRUPP 2, PLAN 1
SKALA: A1 1:50, A3 1:100
NUMMER: A-40-1-210
BET:

