

FÖRKLARINGAR

PLUSHÖJDER AVSER ÖK FÄRDIGT GOLV.
HÖJDER ENL RH2000


- BRANDELLSGRÄNS EI30
- BRANDELLSGRÄNS EI60

HÄNVISNINGAR


- PLANER SE: A-01-1-001 (Situationsplan)
A-40-1-110 (Grupp 1, Plan 1)
A-40-1-120 (Grupp 1, Plan 2)
A-40-1-210 (Grupp 2, Plan 1)
A-40-1-220 (Grupp 2, Plan 2)
A-40-1-310 (Grupp 3, Plan 1)
A-40-1-320 (Grupp 3, Plan 2)

SEKTIONER SE: A-40-2-201 (Grupp 2, Sektioner)


- FASADER SE: A-40-3-101 (Grupp 1, Fasad 1-2)
A-40-3-102 (Grupp 1, Fasad 3-4)
A-40-3-201 (Grupp 2, Fasad 5-6)
A-40-3-202 (Grupp 2, Fasad 7-8)
A-40-3-301 (Grupp 3, Fasad 9-10)
A-40-3-302 (Grupp 3, Fasad 11-12)

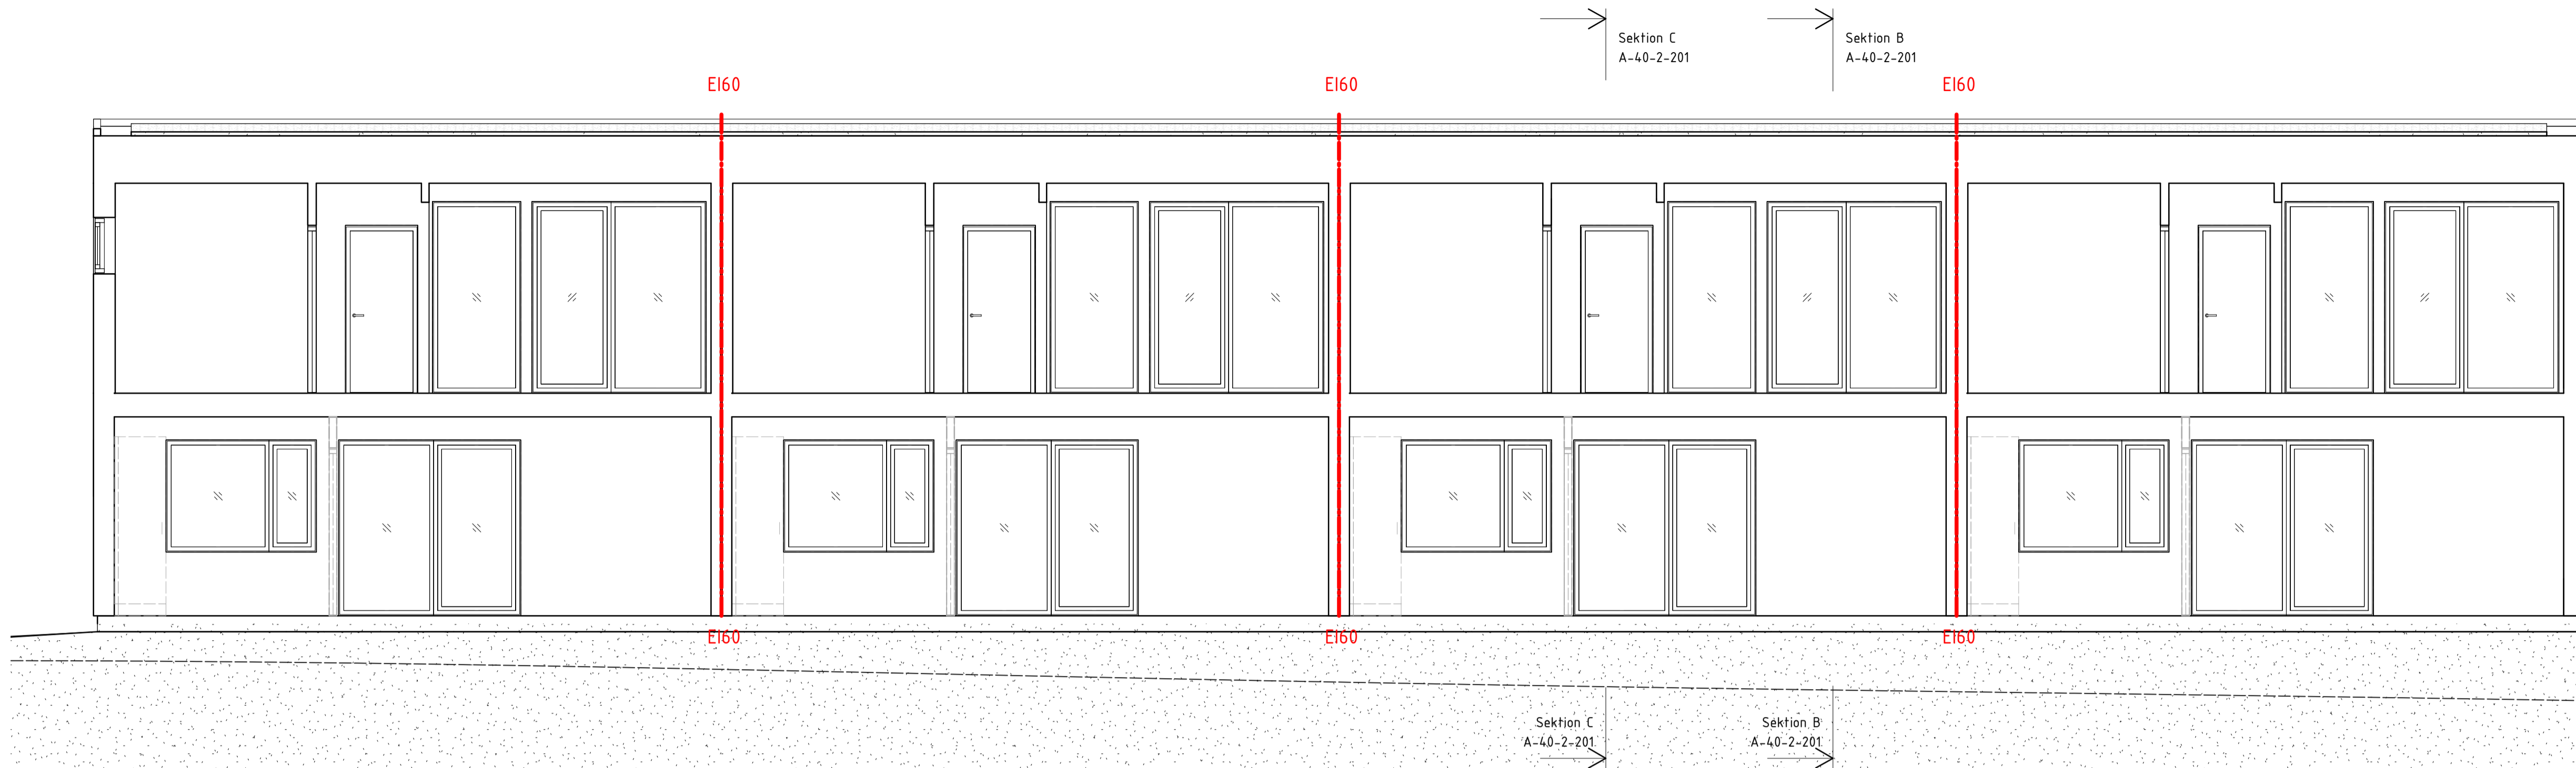


Sektion A

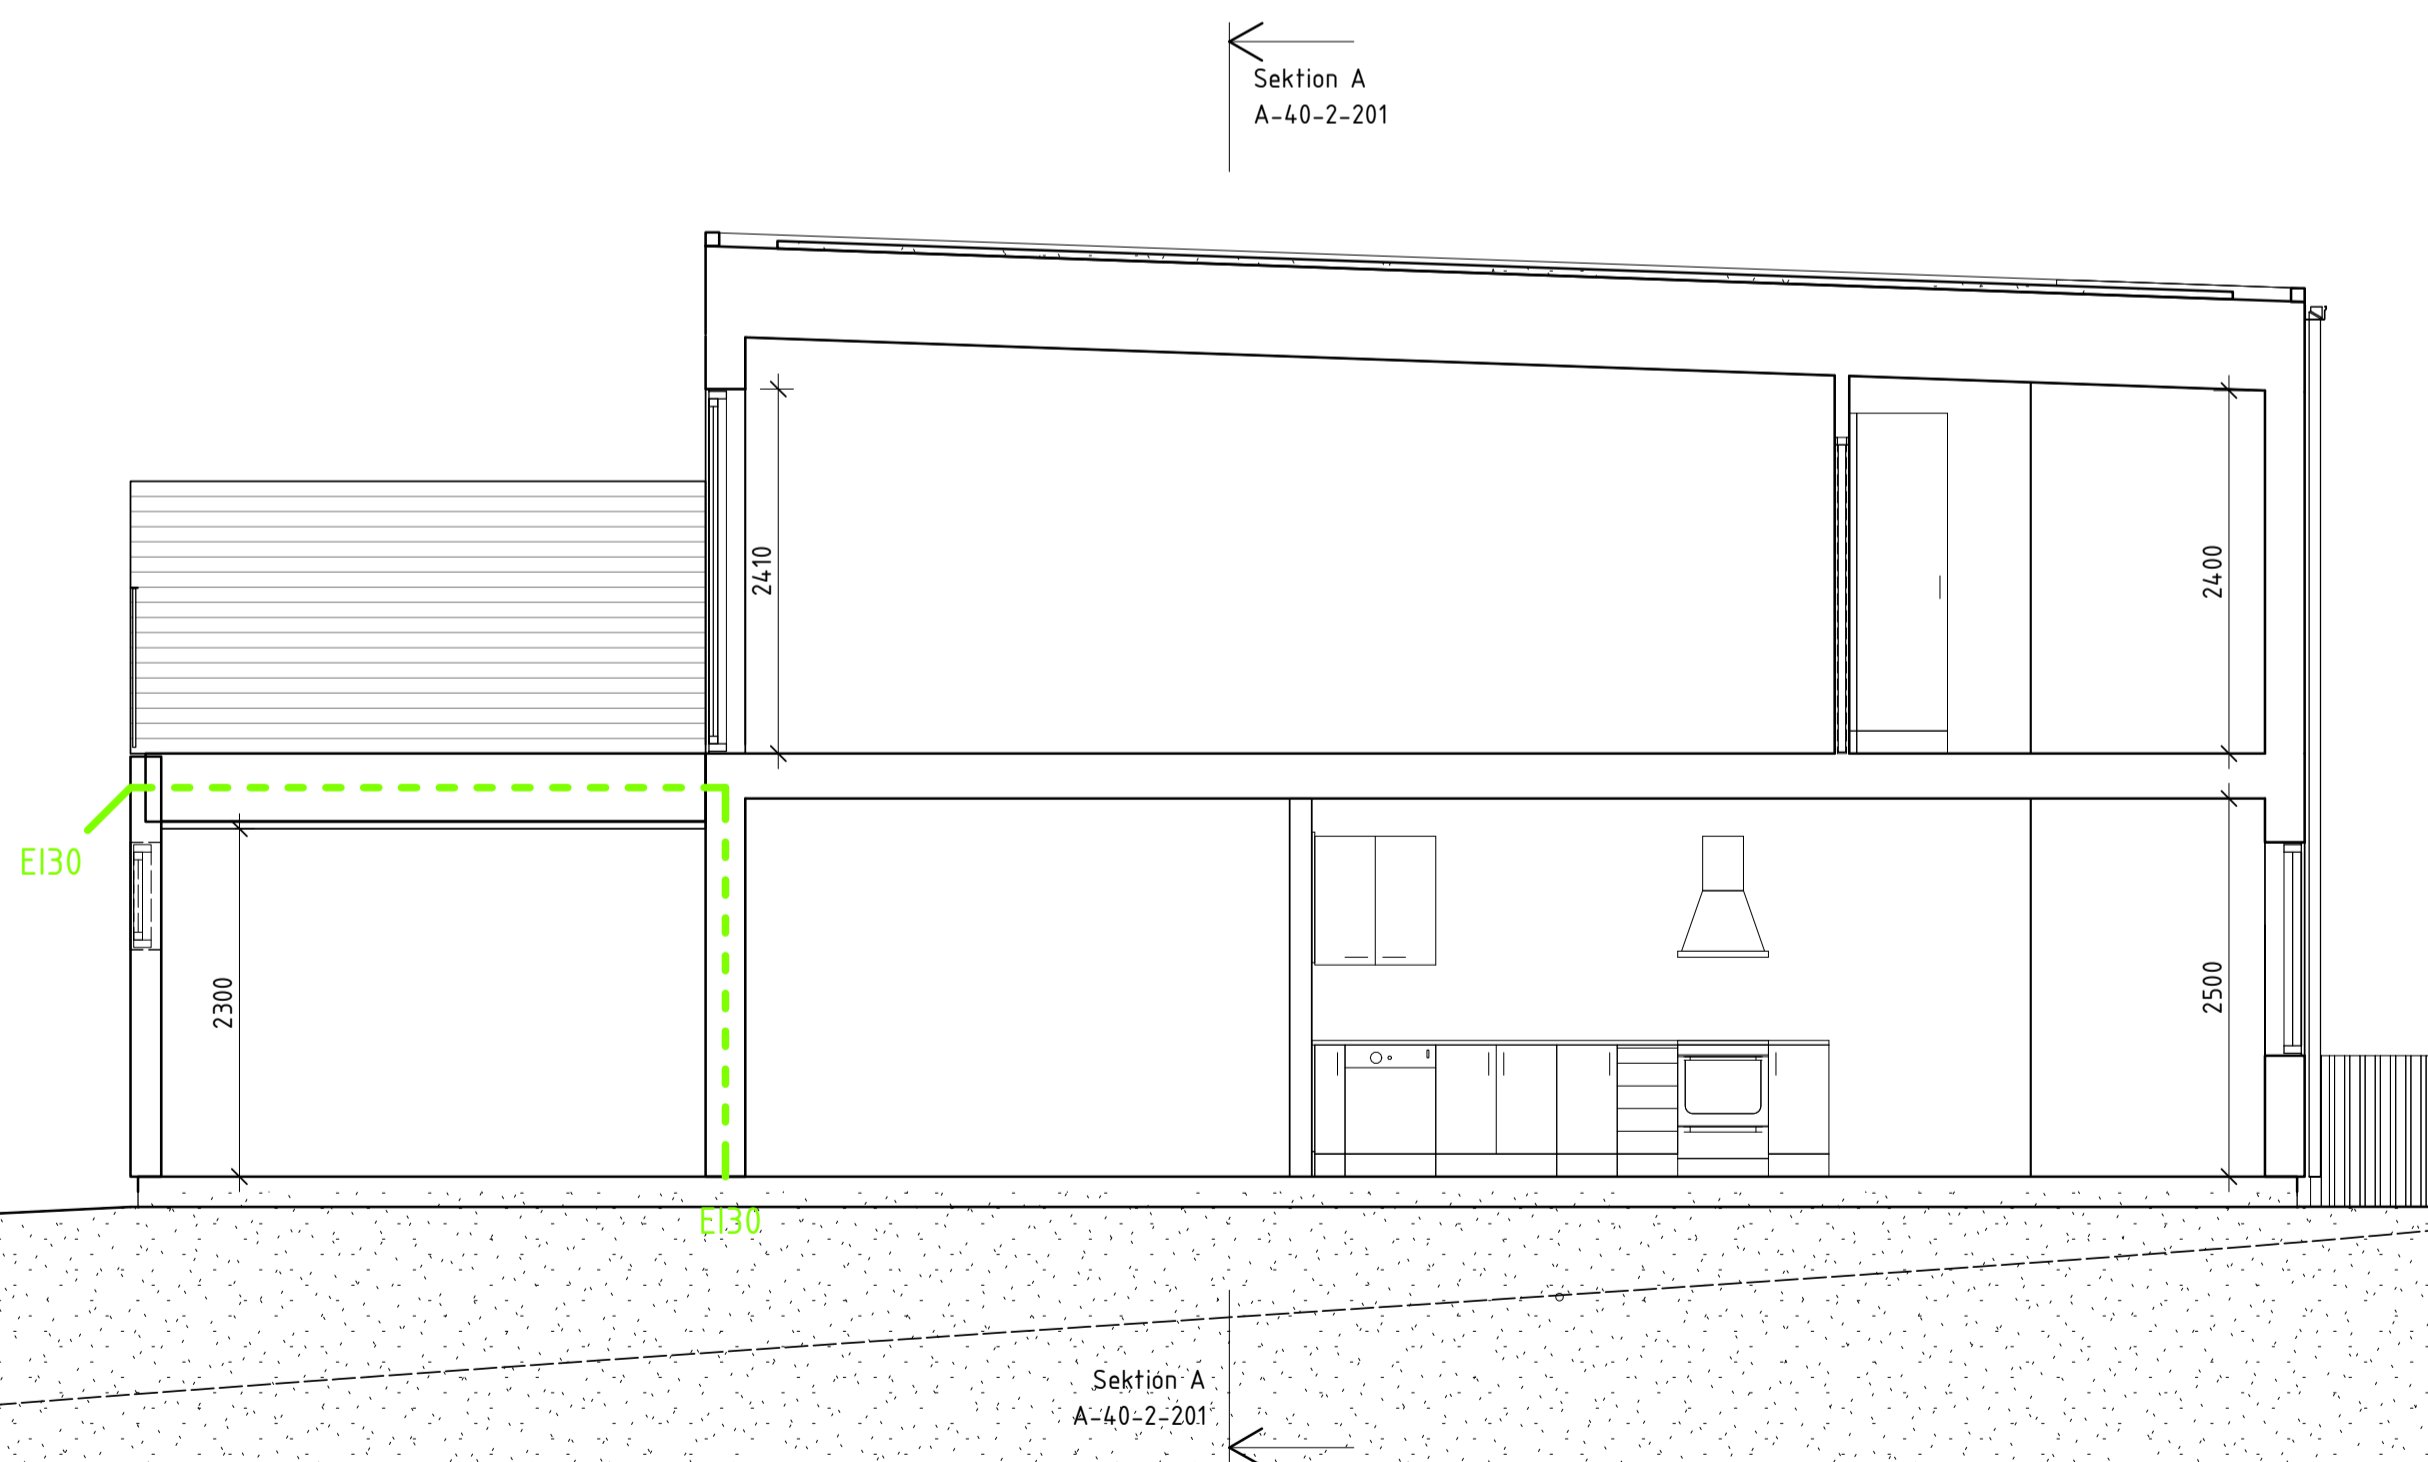


Sektion B

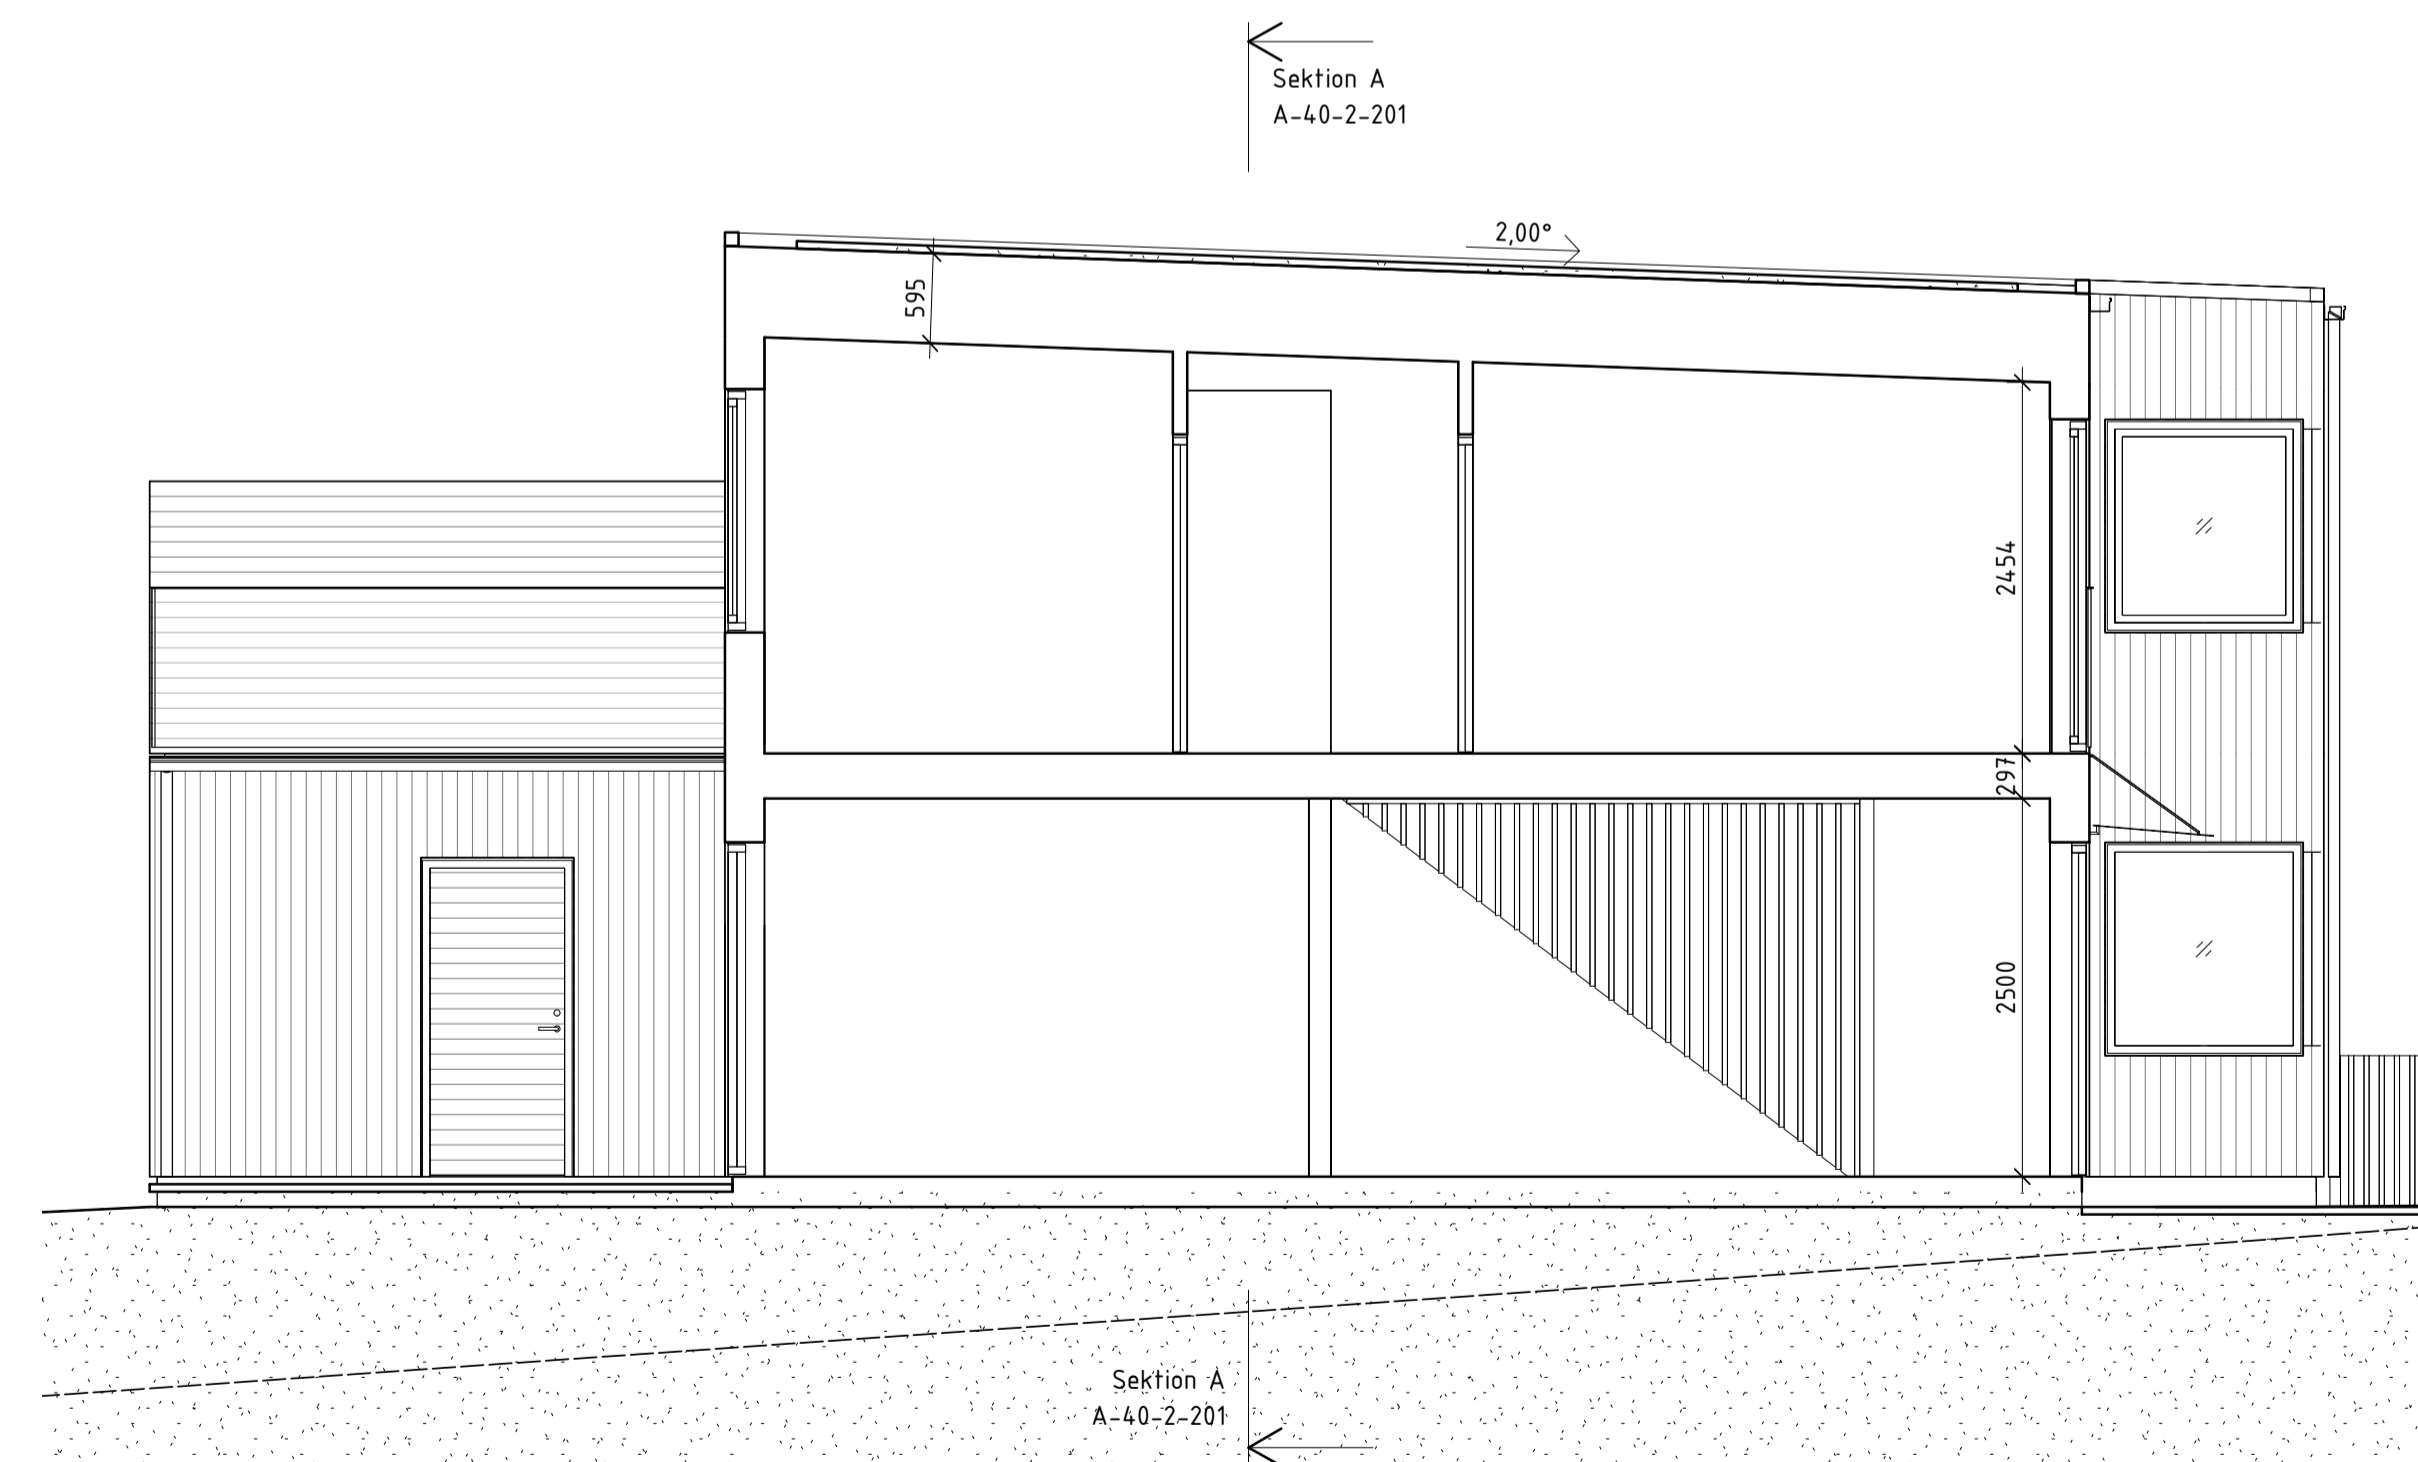

Sektion C

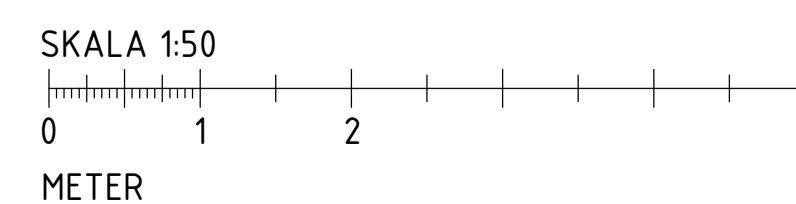

RELATIONSHANDLING

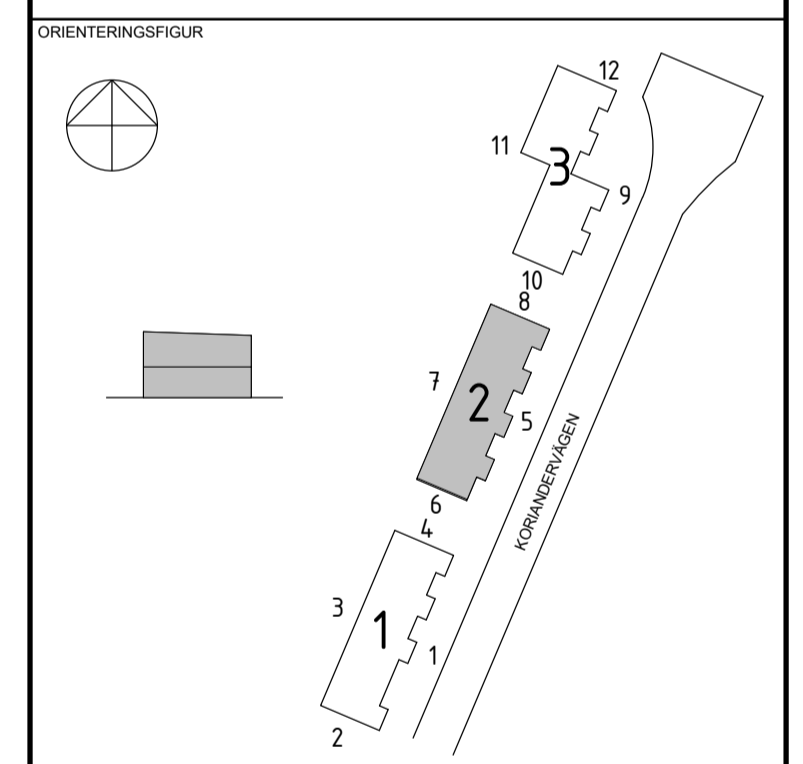

BESTÄLLARE
BYGGKOMPANIET
ENTREPRENAD · SERVICE

TENGBOM

VITKLÖVERN 6

A	TENGBOMGRUPPEN AB	tel. 036-17 32 30
K	TYRÉNS AB	tel. 010-452 20 00
E	SANDSTEDT EL AB	tel. 036-30 30 60
V	ASSEMBLIN VS AB	tel. 010-475 19 20
M	STRAND I JÖNKÖPING AB	tel. 036-18 45 80

UPPRAG NR	RITADKONSTR. AV	HANDL. AGGARE
1026723	JOFR	HÅAL
DATUM	ANSVARIG	
2018-08-28	H. Albeman	

NYBYGGNAD RADHUS

SEKTIONSRTNING
GRUPP 2, SEKTION A-A, B-B, C-C

SKALA	NUMMER	BET
1:50	A-40-2-201	