




FASAD MOT ÖSTER

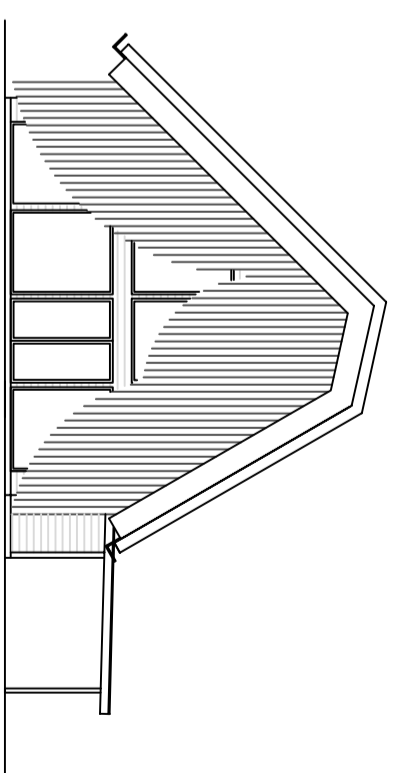

FASAD MOT NORR

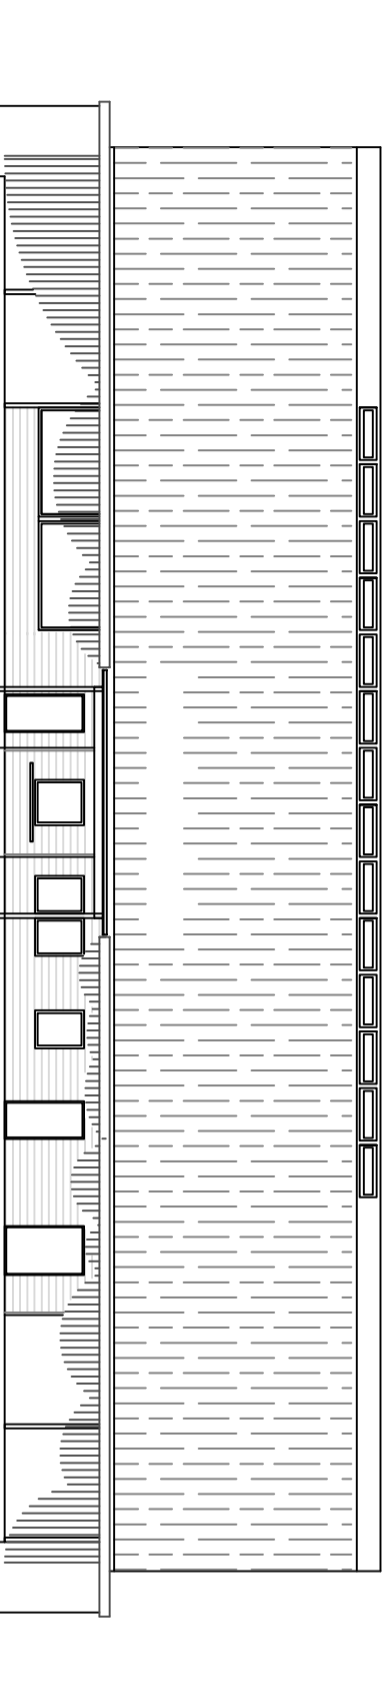

FASAD MOT VÄSTER

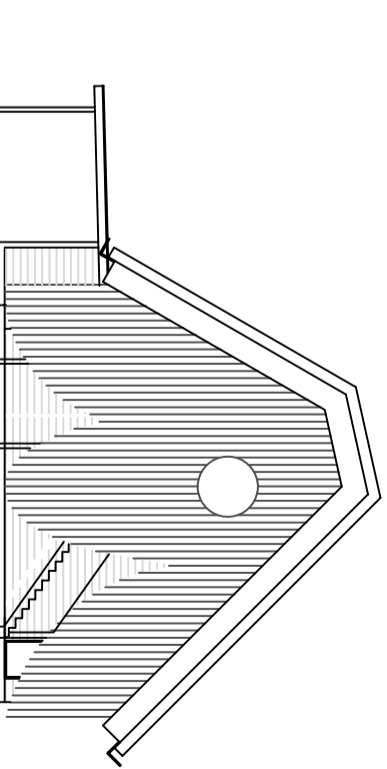

FASAD MOT SÖDER

REV ANDRINGEN ANSER DATUM SIGN
RELATIONSHANDLING

ERIKSBERG

A	SADELSSANDBERG ARKITEKTER AB		
X	A GERED RINDOQUIST KONSULT AB		
	K COMI AB		
	VS JÄMTSSONS VVS AB		
	VE VERTEX ENTREPRENAD AB		
EE	ELIUS STD AB		
UPPMÅTT	ASA SJÖNSSON	HANDLAGARE	
	GERED RINDOQUIST		
BEHÅLL	GERED RINDOQUIST		
2018-05-25			
ERIKSBERG 112, KARL SHANNIS KOMMUN			
ERIKSBERG VILT & NATUR			
ENTREBYGGNAD			
FASADER MED RIDA			
SKALA	NUMMER	REV	
A3-1100	A40.3-111.1		
A3-1200			