




PLAN

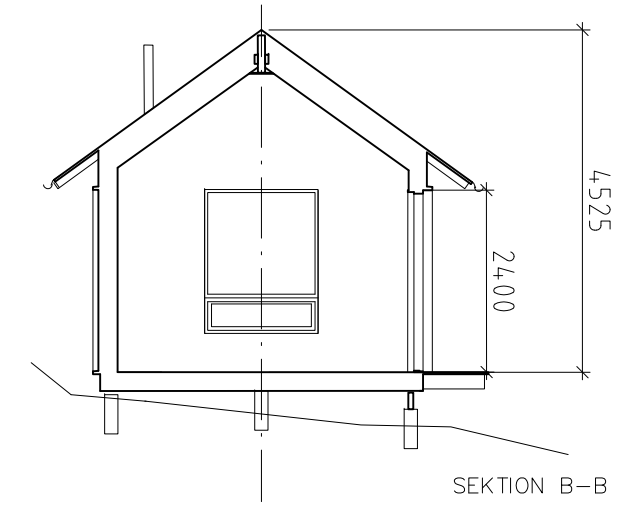


SEKTION B-B

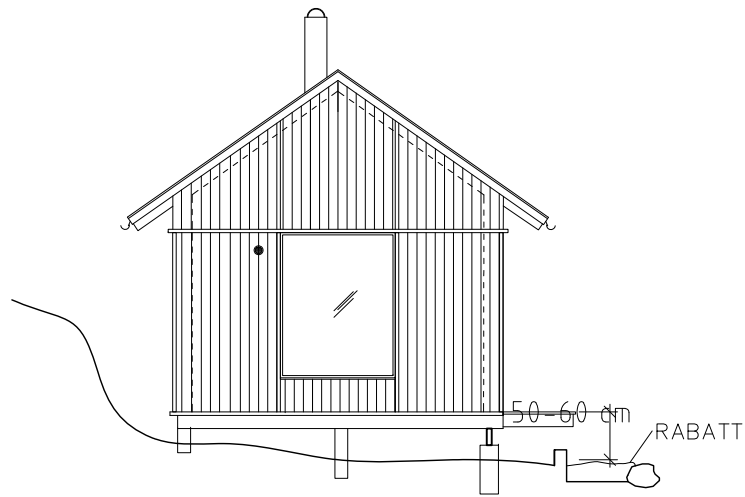


FASAD MOT VÄSTER

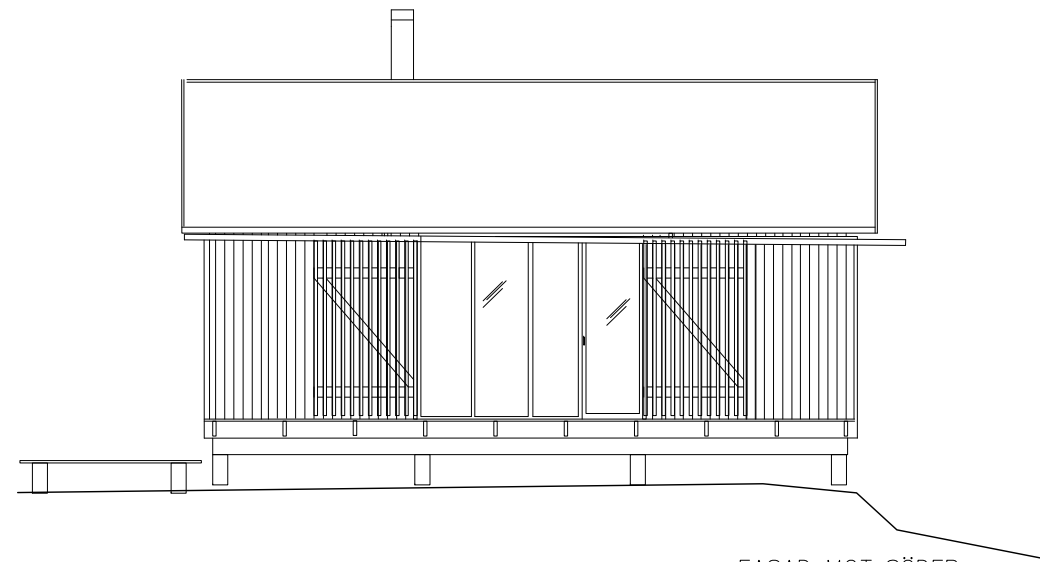


FASAD MOT SÖDER

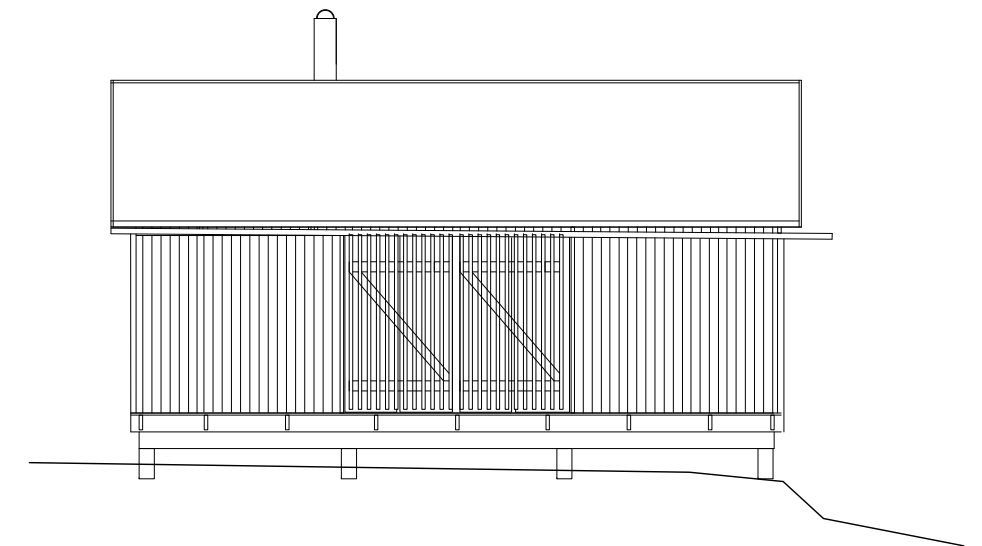

FASAD MOT SYD- STÄNGD  
FASAD OCH LUCKOR:  
OHYVLAT TRÄ SOM MÅLAS  
FÖNSTER OCH FÖNSTERDÖRR I  
TRÄ(FURU) SOM MÅLAS  
UTV.FALU-RÖDFÄRG

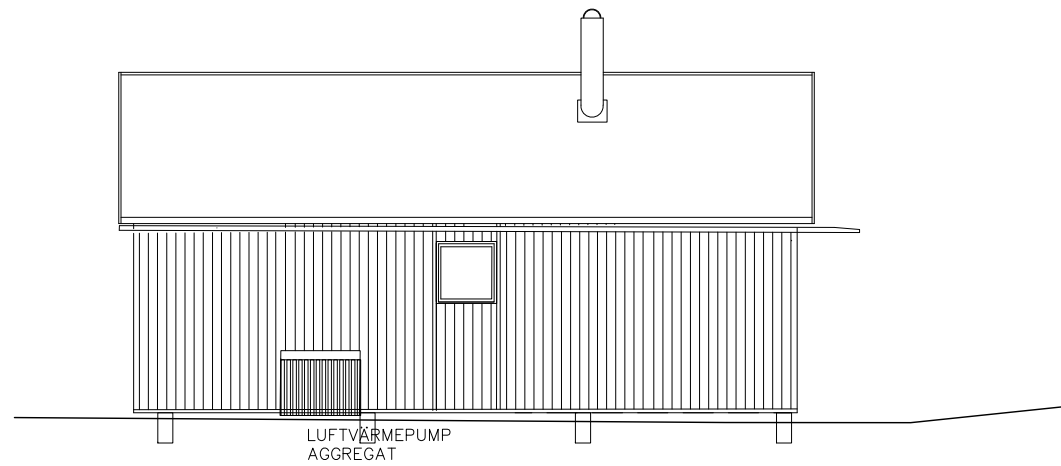

FASAD MOT NORR

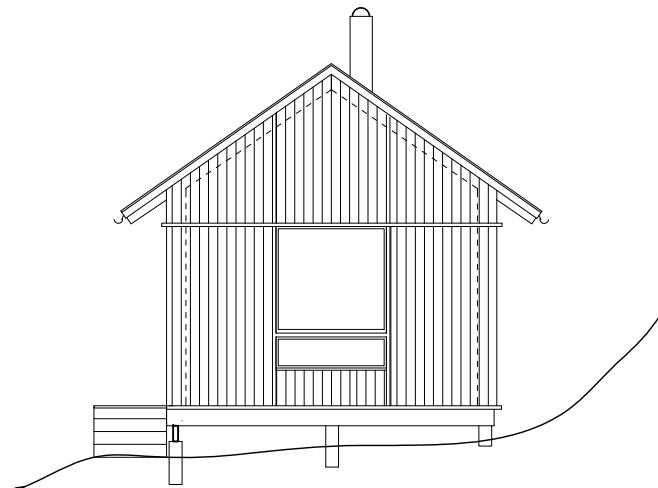

FASAD MOT ÖST

RELATIONSHANDLING

Rev	Ant	Revidering avser	Sign	Datum

ARKITEKT: STINA JOHANSSON SAR/MSA

RUNTUNA-ÖNSBERGA 1:4  
PLAN, SEKTION, FASADER

SKALA 1:50 i A1-format (1:100 i A3-format)

Stockholm 2021-04-20

Skala 1:100/A3

Ritn.nr. A 40.3-01