



HÄNVISNINGAR

A40.1-01 SITUATIONSPLAN
A40.2-01 SEKTIONER
A40.3-01 FASADER

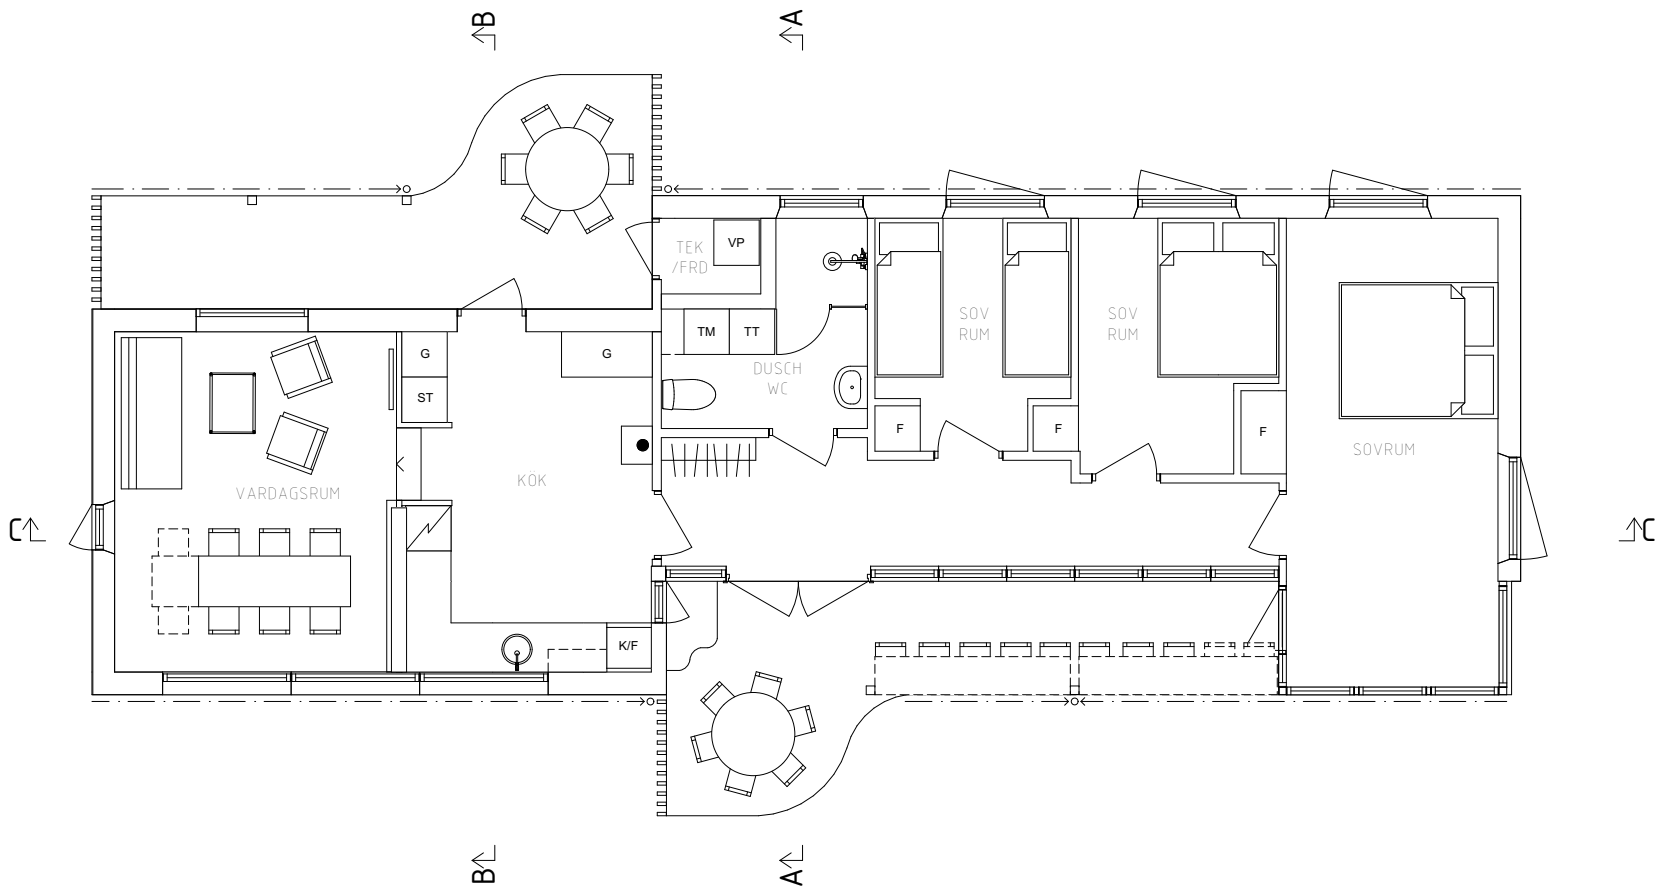

SKALA 1:100

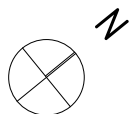

BET	ANT	ÄNDRING AVSER	DATUM	Sign.
RELATIONSHANDLING				
ÖJERVIK 1:10 NYBYGGNAD - SOMMARHUS				
LUGNET.			Lugnet arkitektur info@lugnark.se www.lugnark.se	
UPPDRAG NR 3129		RITAD AV MC	HANDLÄGGARE MAGNUS CAVERIUS	
DATUM 2024-05-30		ANSVARIG RASMUS WAERN		
RITNINGSSINNEHÅLL PLAN				
SKALA A3 - 1:100		NUMMER A-40.1-01		BET -