




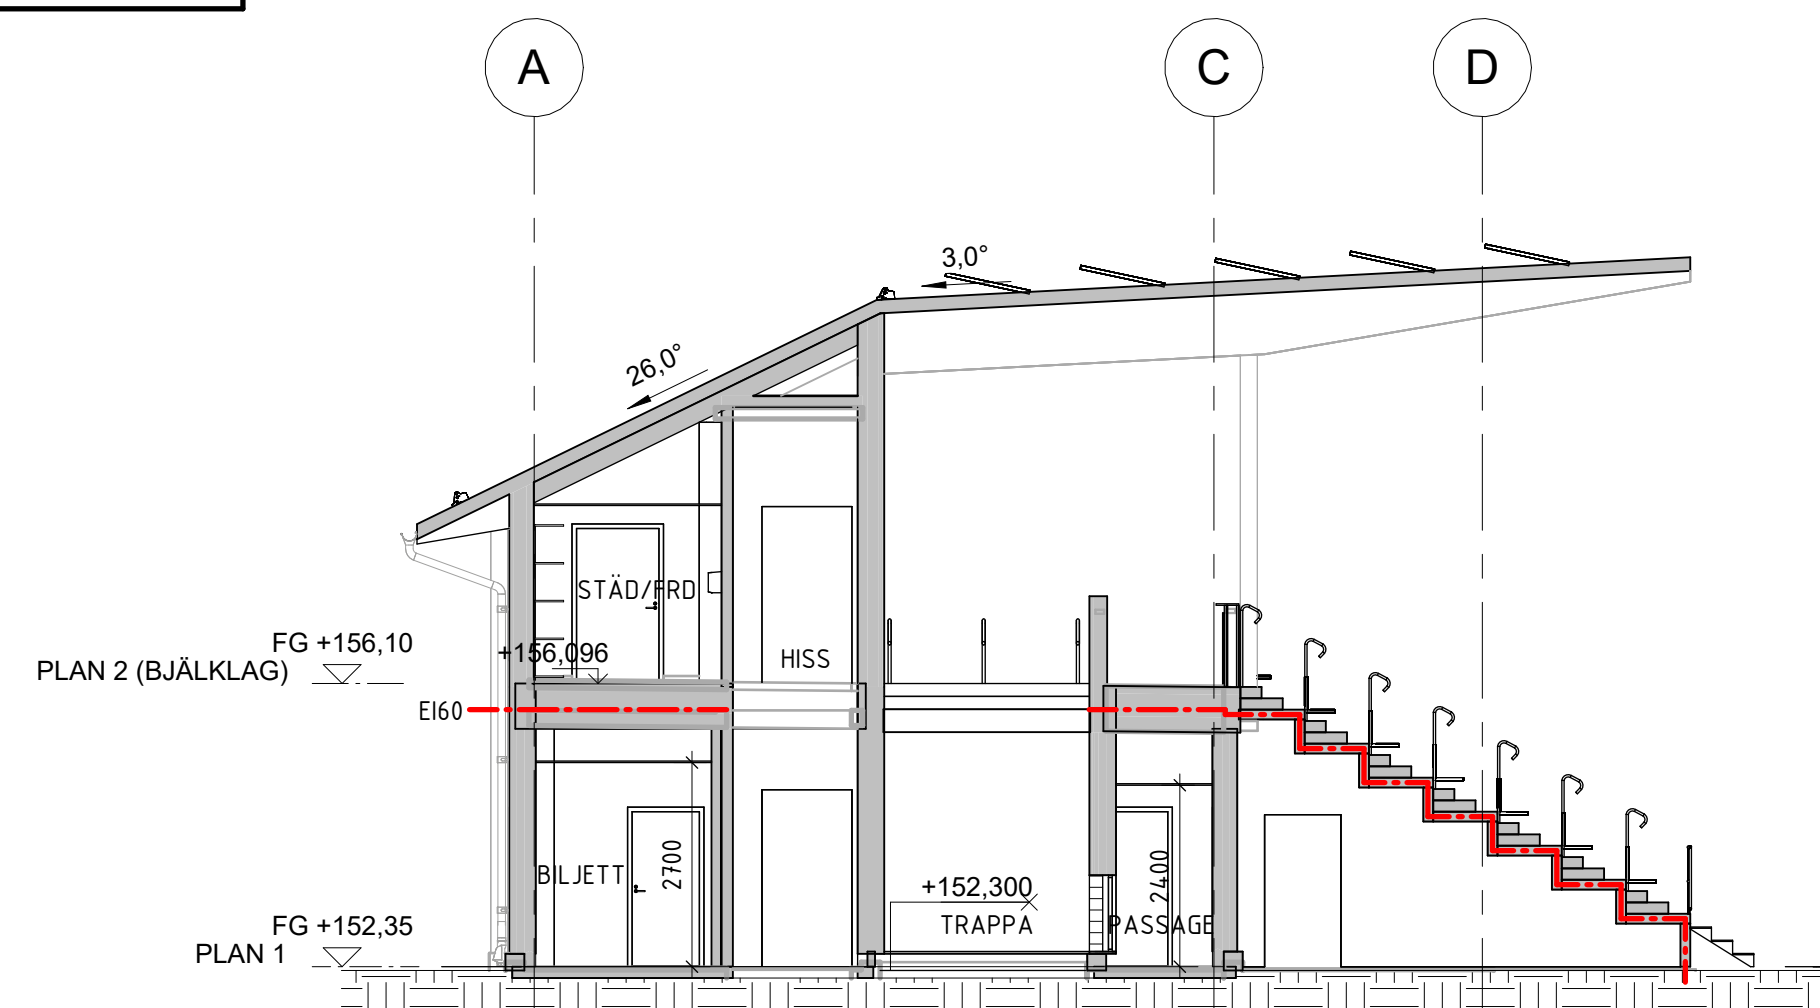


SEKTION A-A

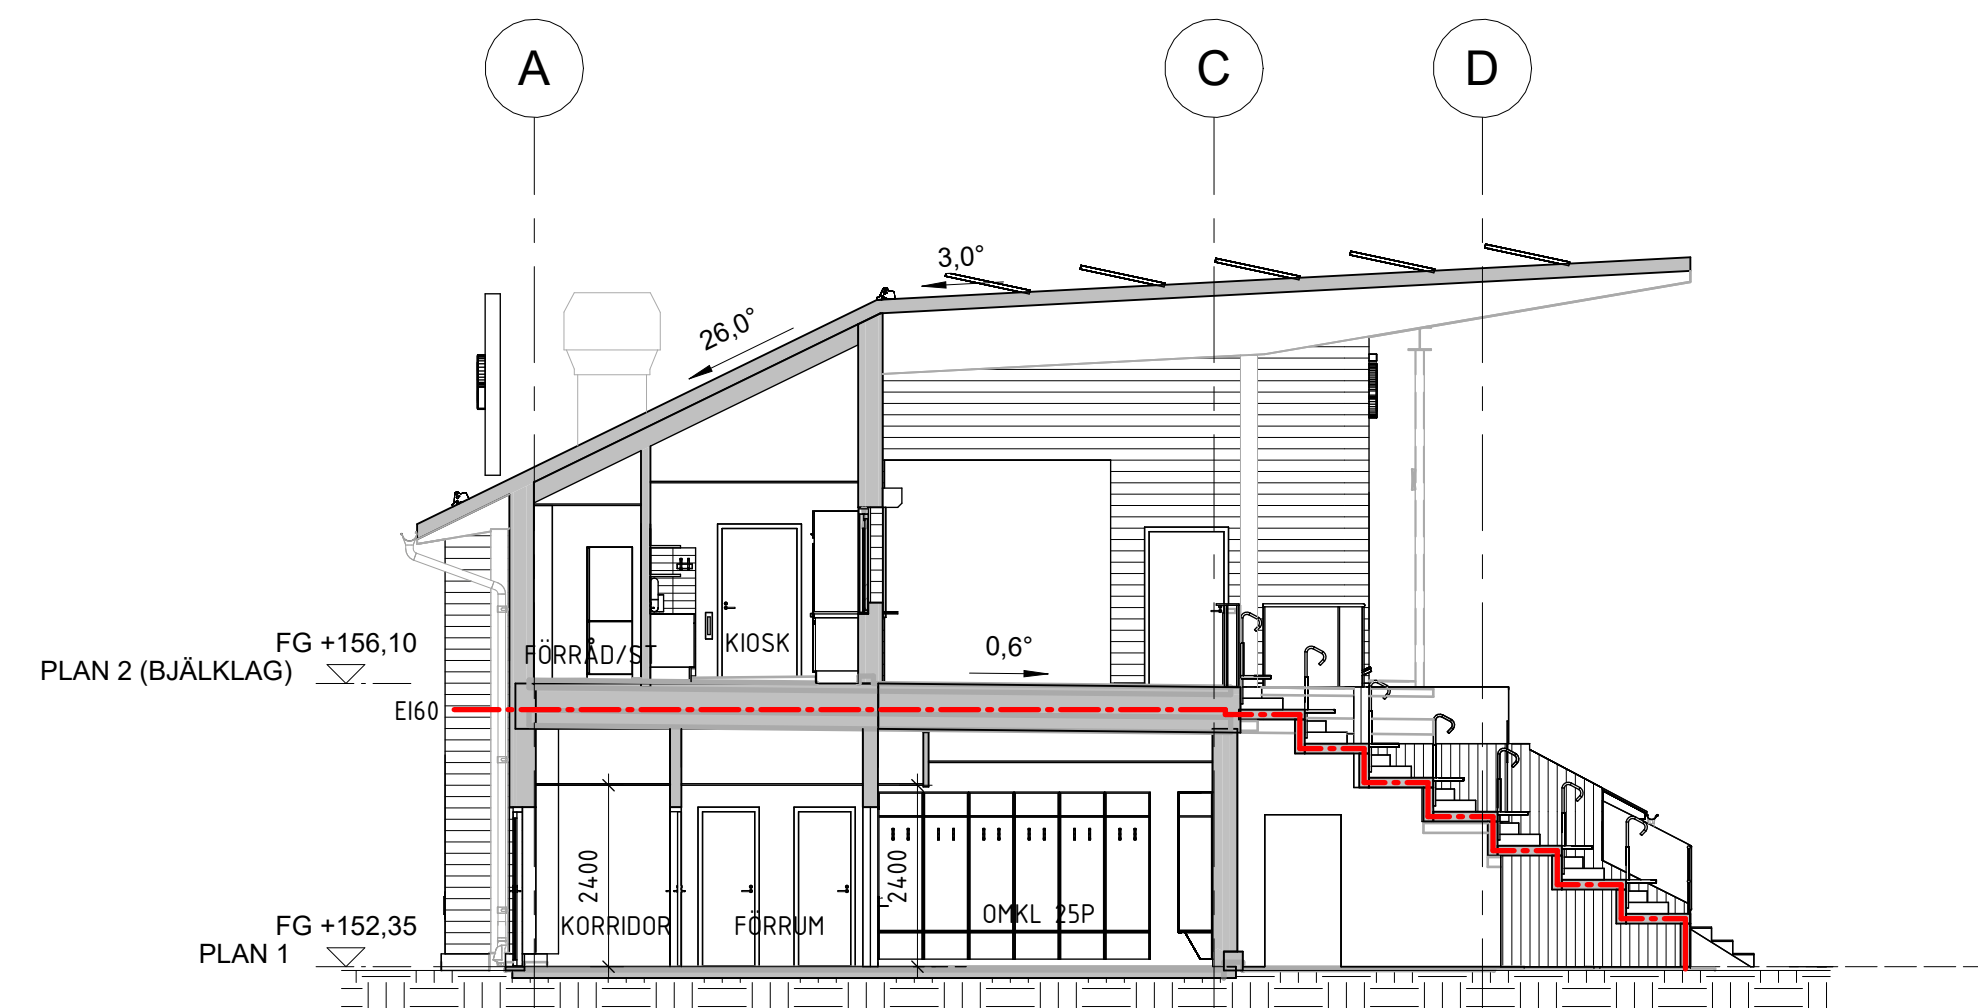


SEKTION B-B

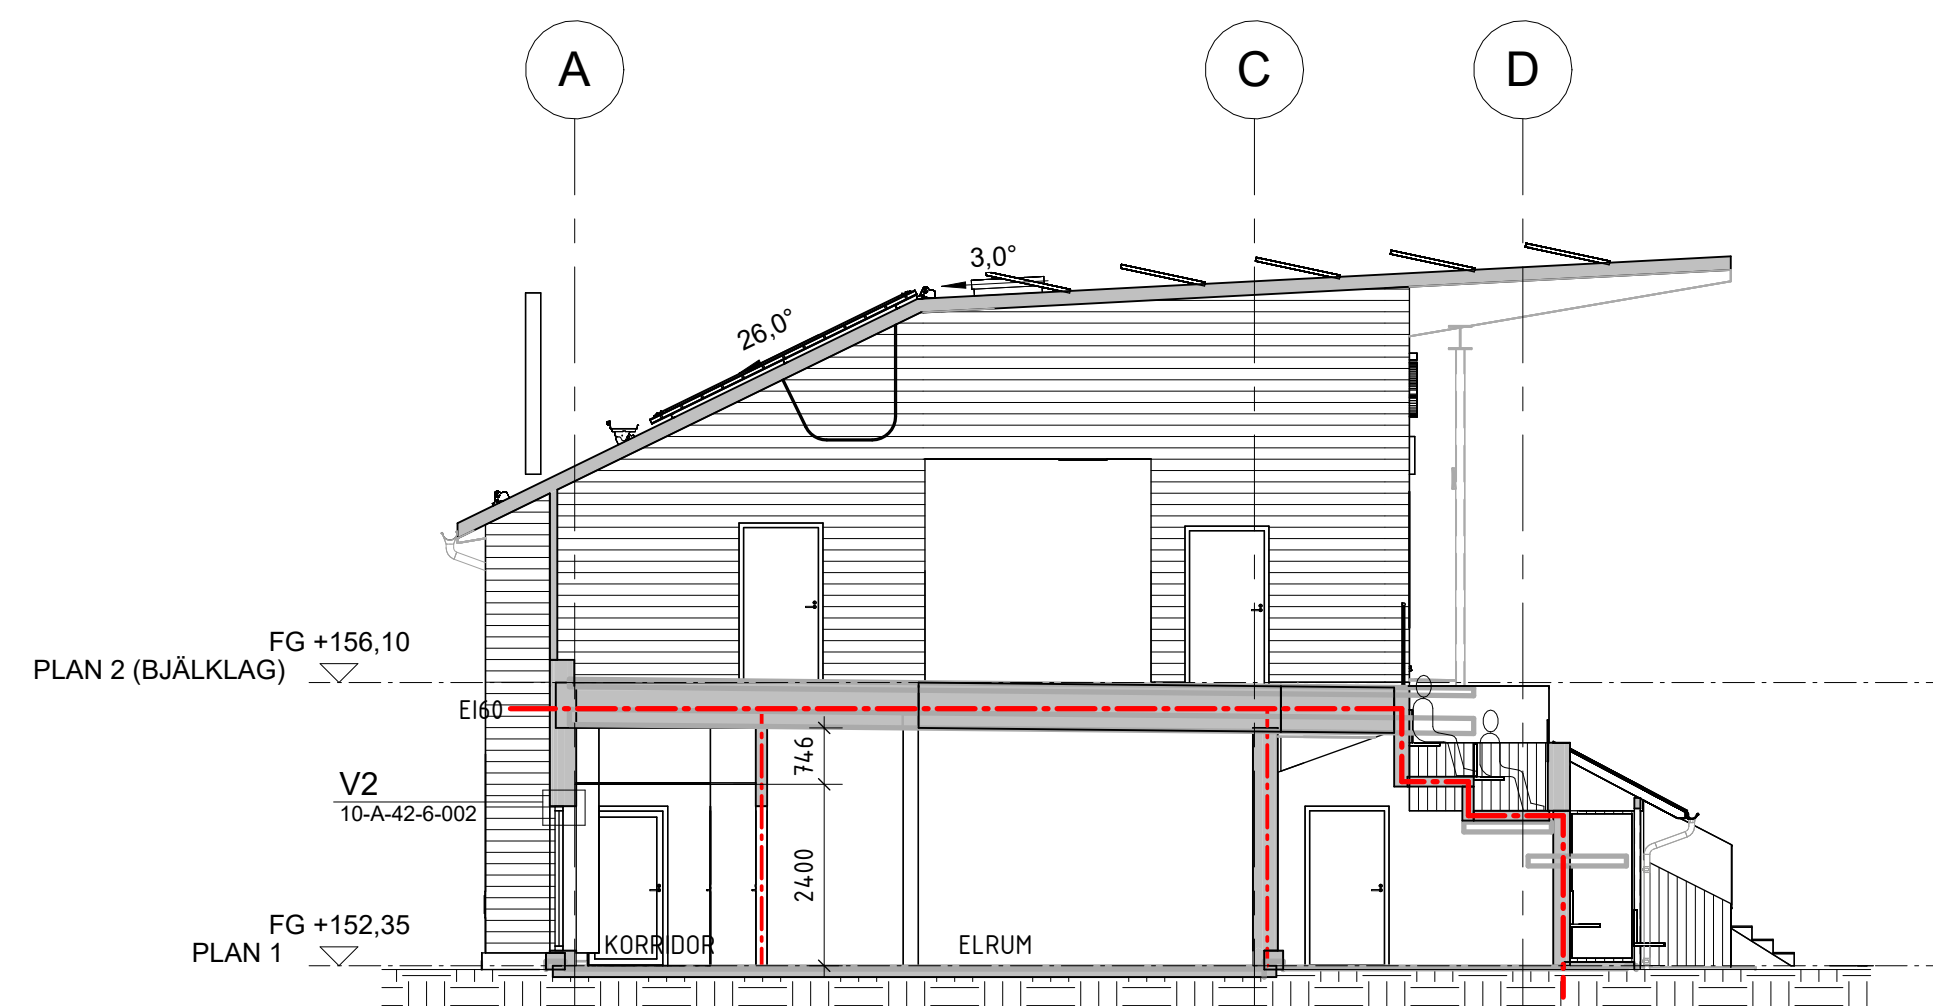


SEKTION C-C

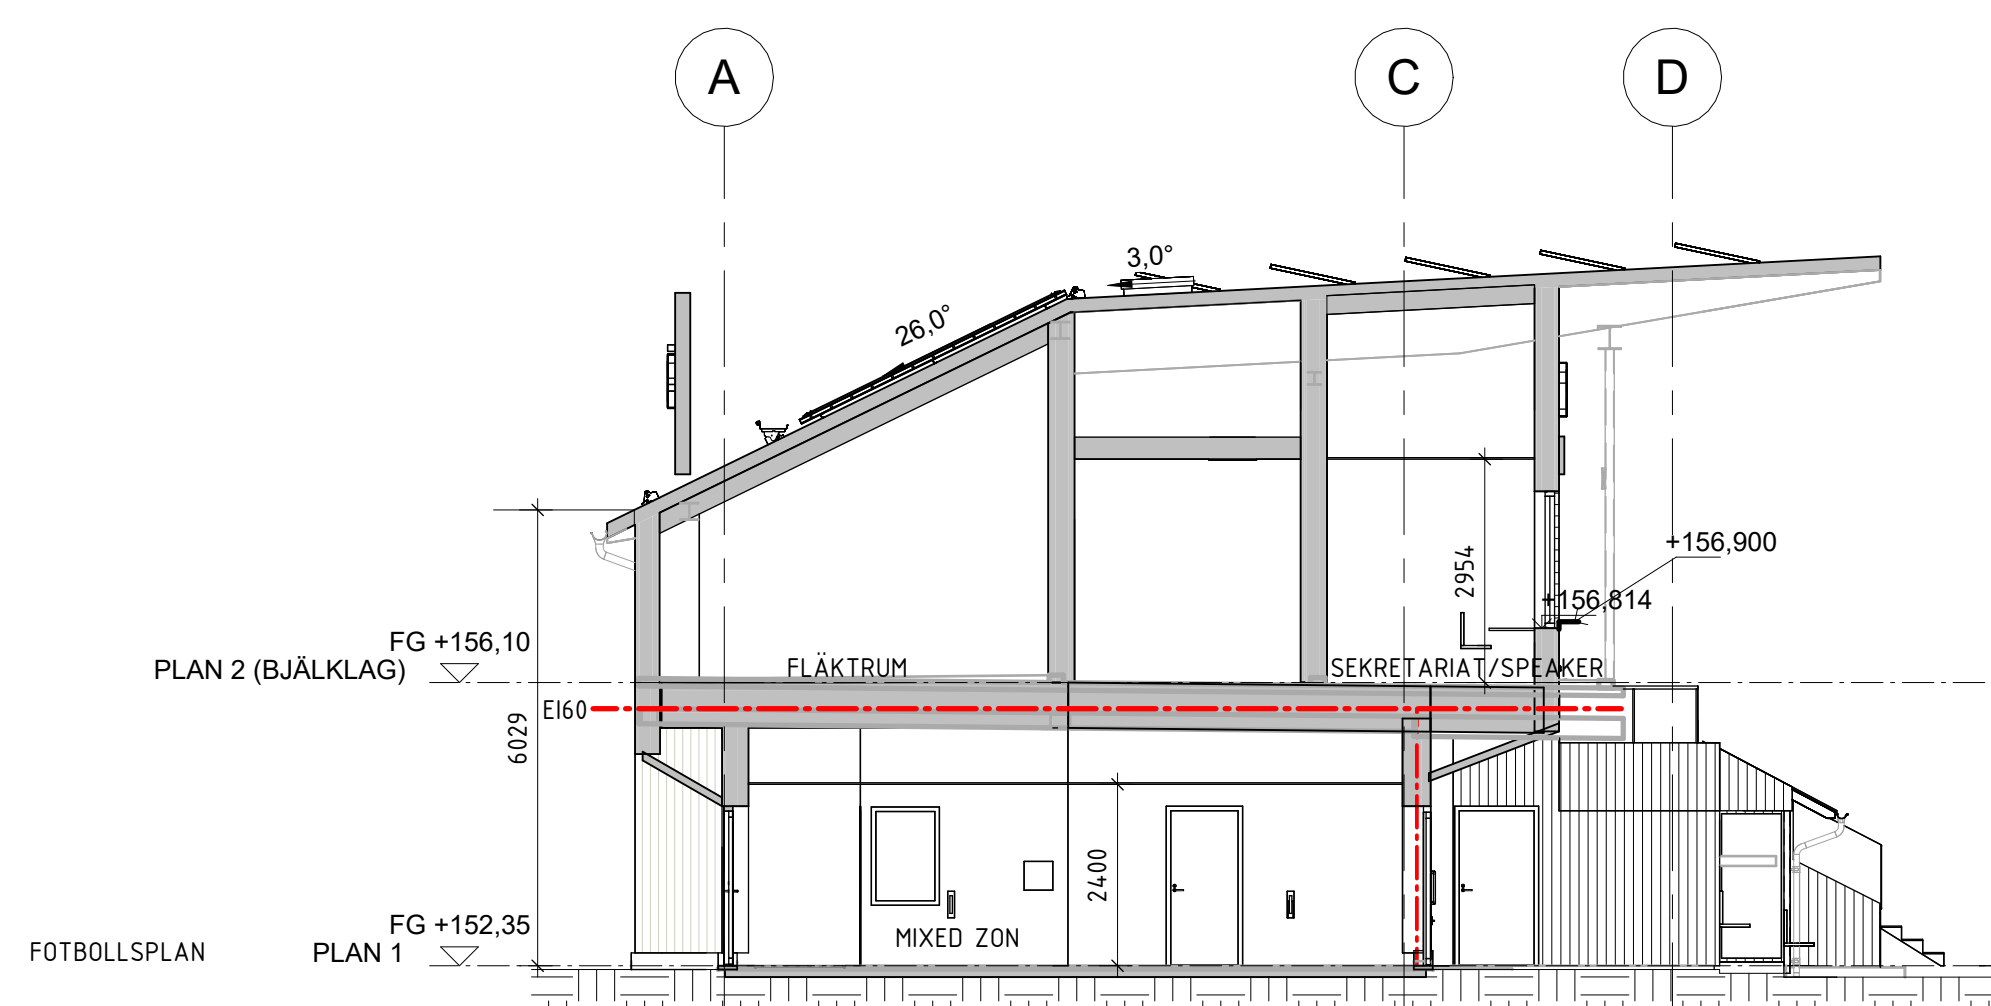


SEKTION D-D

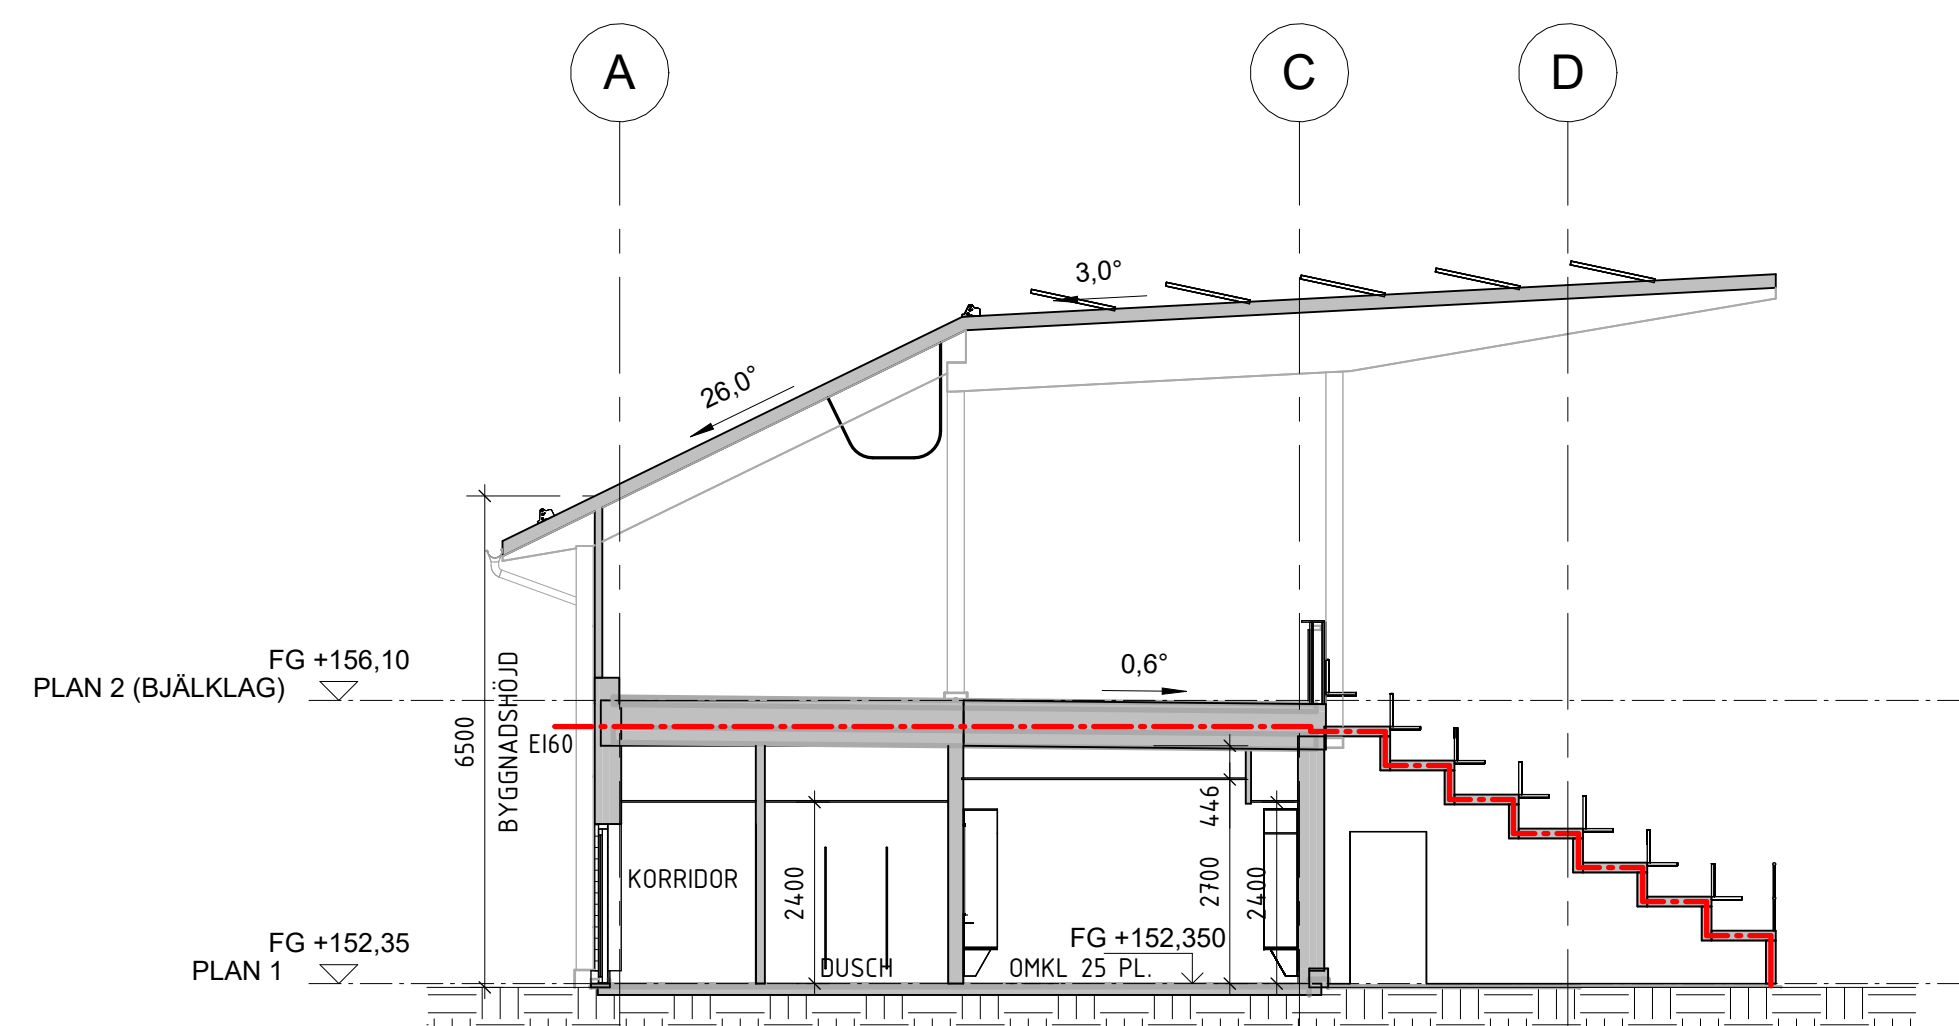

SEKTION E-E

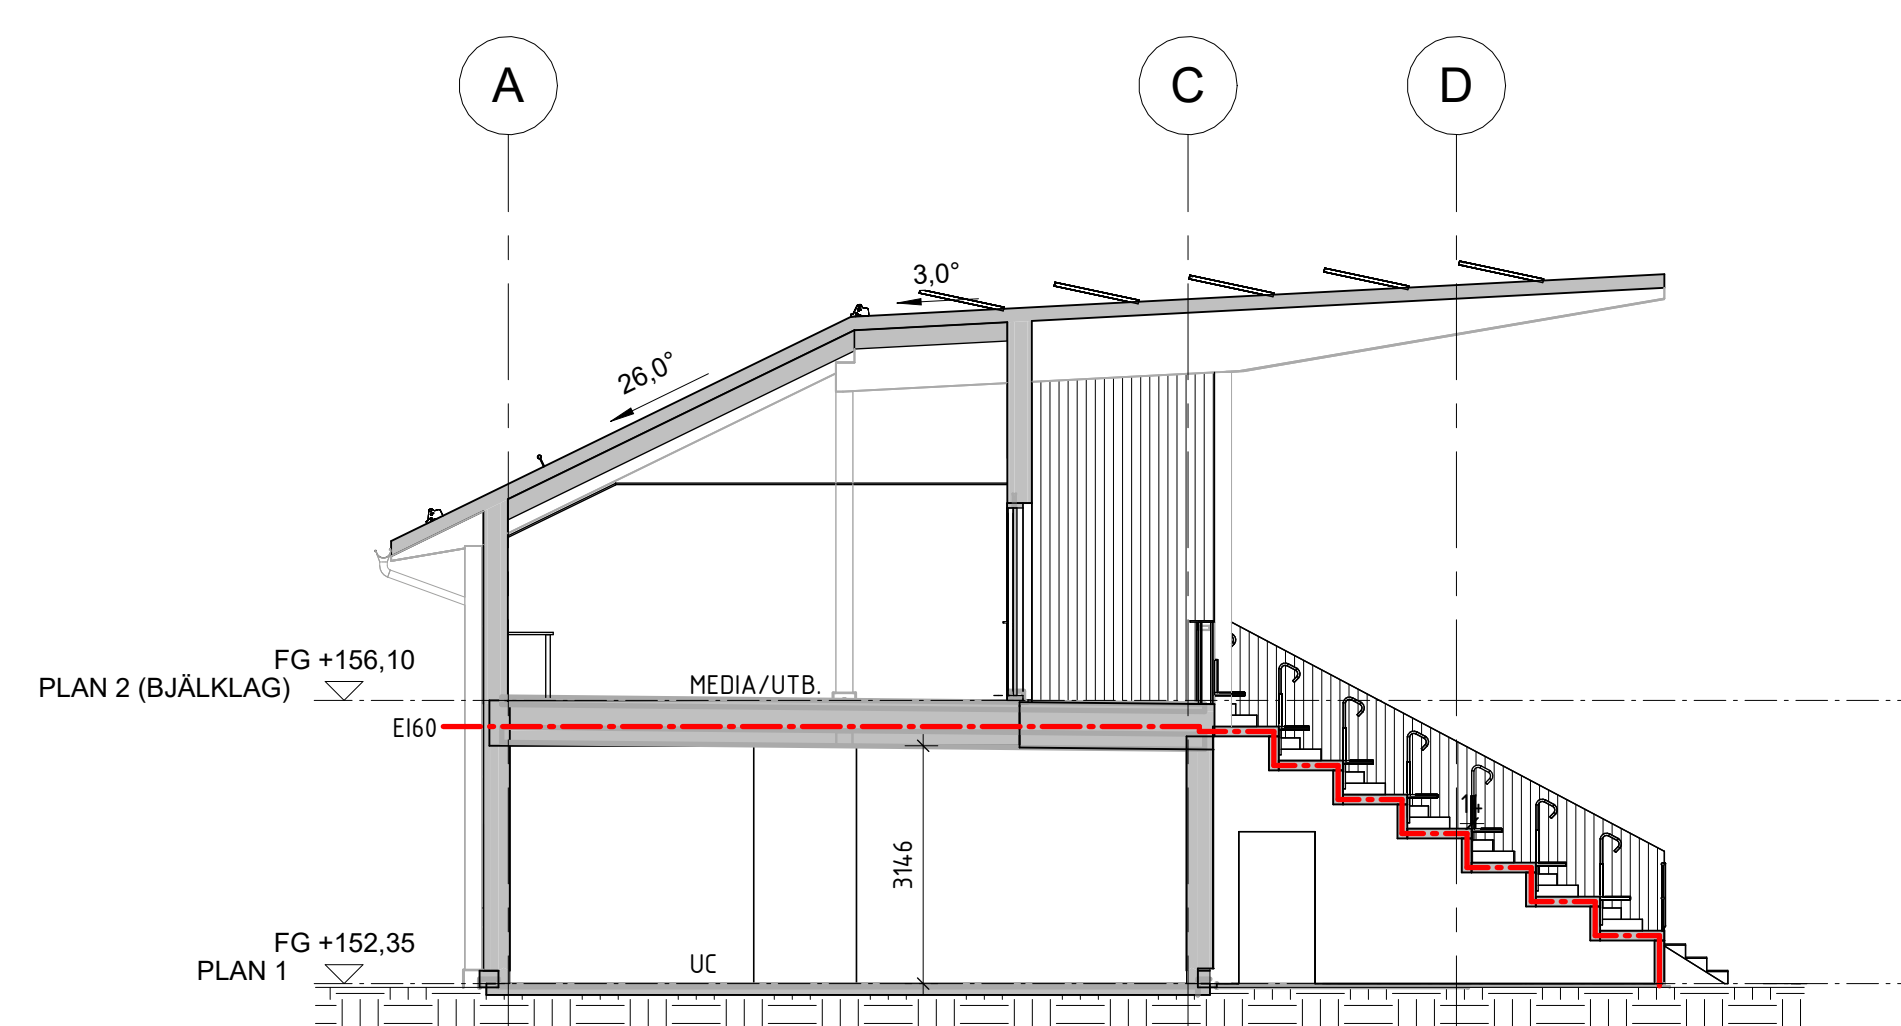

SEKTION F-F

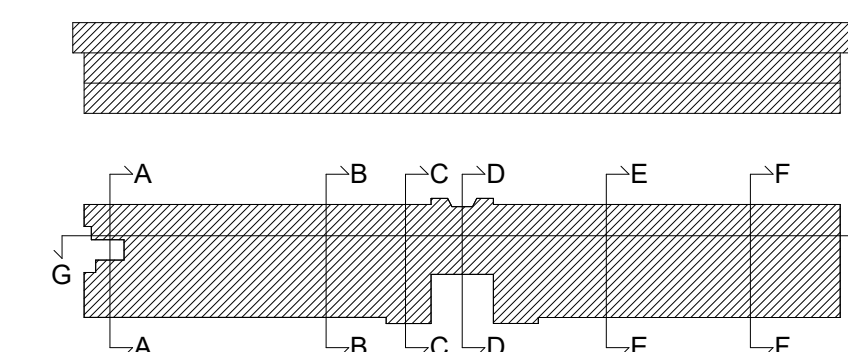

FÖRKLARINGAR

MÅTT ANGES I MILLIMETER
PLUSHÖJDER ANGES I METER OCH AVSER FÄRDIG YTA DÄR
EJ ANNAT ANGES
GRUNDLÄGGNING REDOVISAS EJ PÅ DENNA RITNING.

----- BRANDCELL SGRÄNS FI 30

— · — · — · — BRANDCELLSGRÄNS EI 60

 BYGGNADSEDEL SKÄRNING

 MARK, SKÄRNING

FÖRESKRIFTER

HÄNVISNINGAR

PLANER SE 10-A-40-1-1000, 10-A-40-1-2000

FASADER SE 10-A-40-3-100, 10-A-40-3-101,
10-A-40-3-102, 10-A-40-3-103

BET	ÄNDRINGEN AVSER	DATUM	SIGN
GODKÄND			
RELATIONSHANDLING			
DATUM	AND		
2026-02-02	PRO		
SÖDERMALMS IP, SKÖVDE ARENA			
 SKÖVDE			
ByggDialog 			
ANSVARIG			
SWECO 			
Sweco Sverige AB Sweco Architects Telefon +46 8 695 60 00 www.sweco.se			
HANDLAGGARE		SKAPAD	
H. HÅKANSSON	ANSVARIG	HS:HH	UPPRÖGNINGSMÄN
L. YNGVESSON	30057884	RITNINGSKATTE	
4.0-2 SEKTION			
SEKTION A-A, B-B, C-C, D-D, E-E, F-F			INNEHÅLL
			FO
			A1
			1:100
NUMMER			5
10-A-40-2-001			